


案内図 S=1/2500 (A1), S=1/5000 (A3)

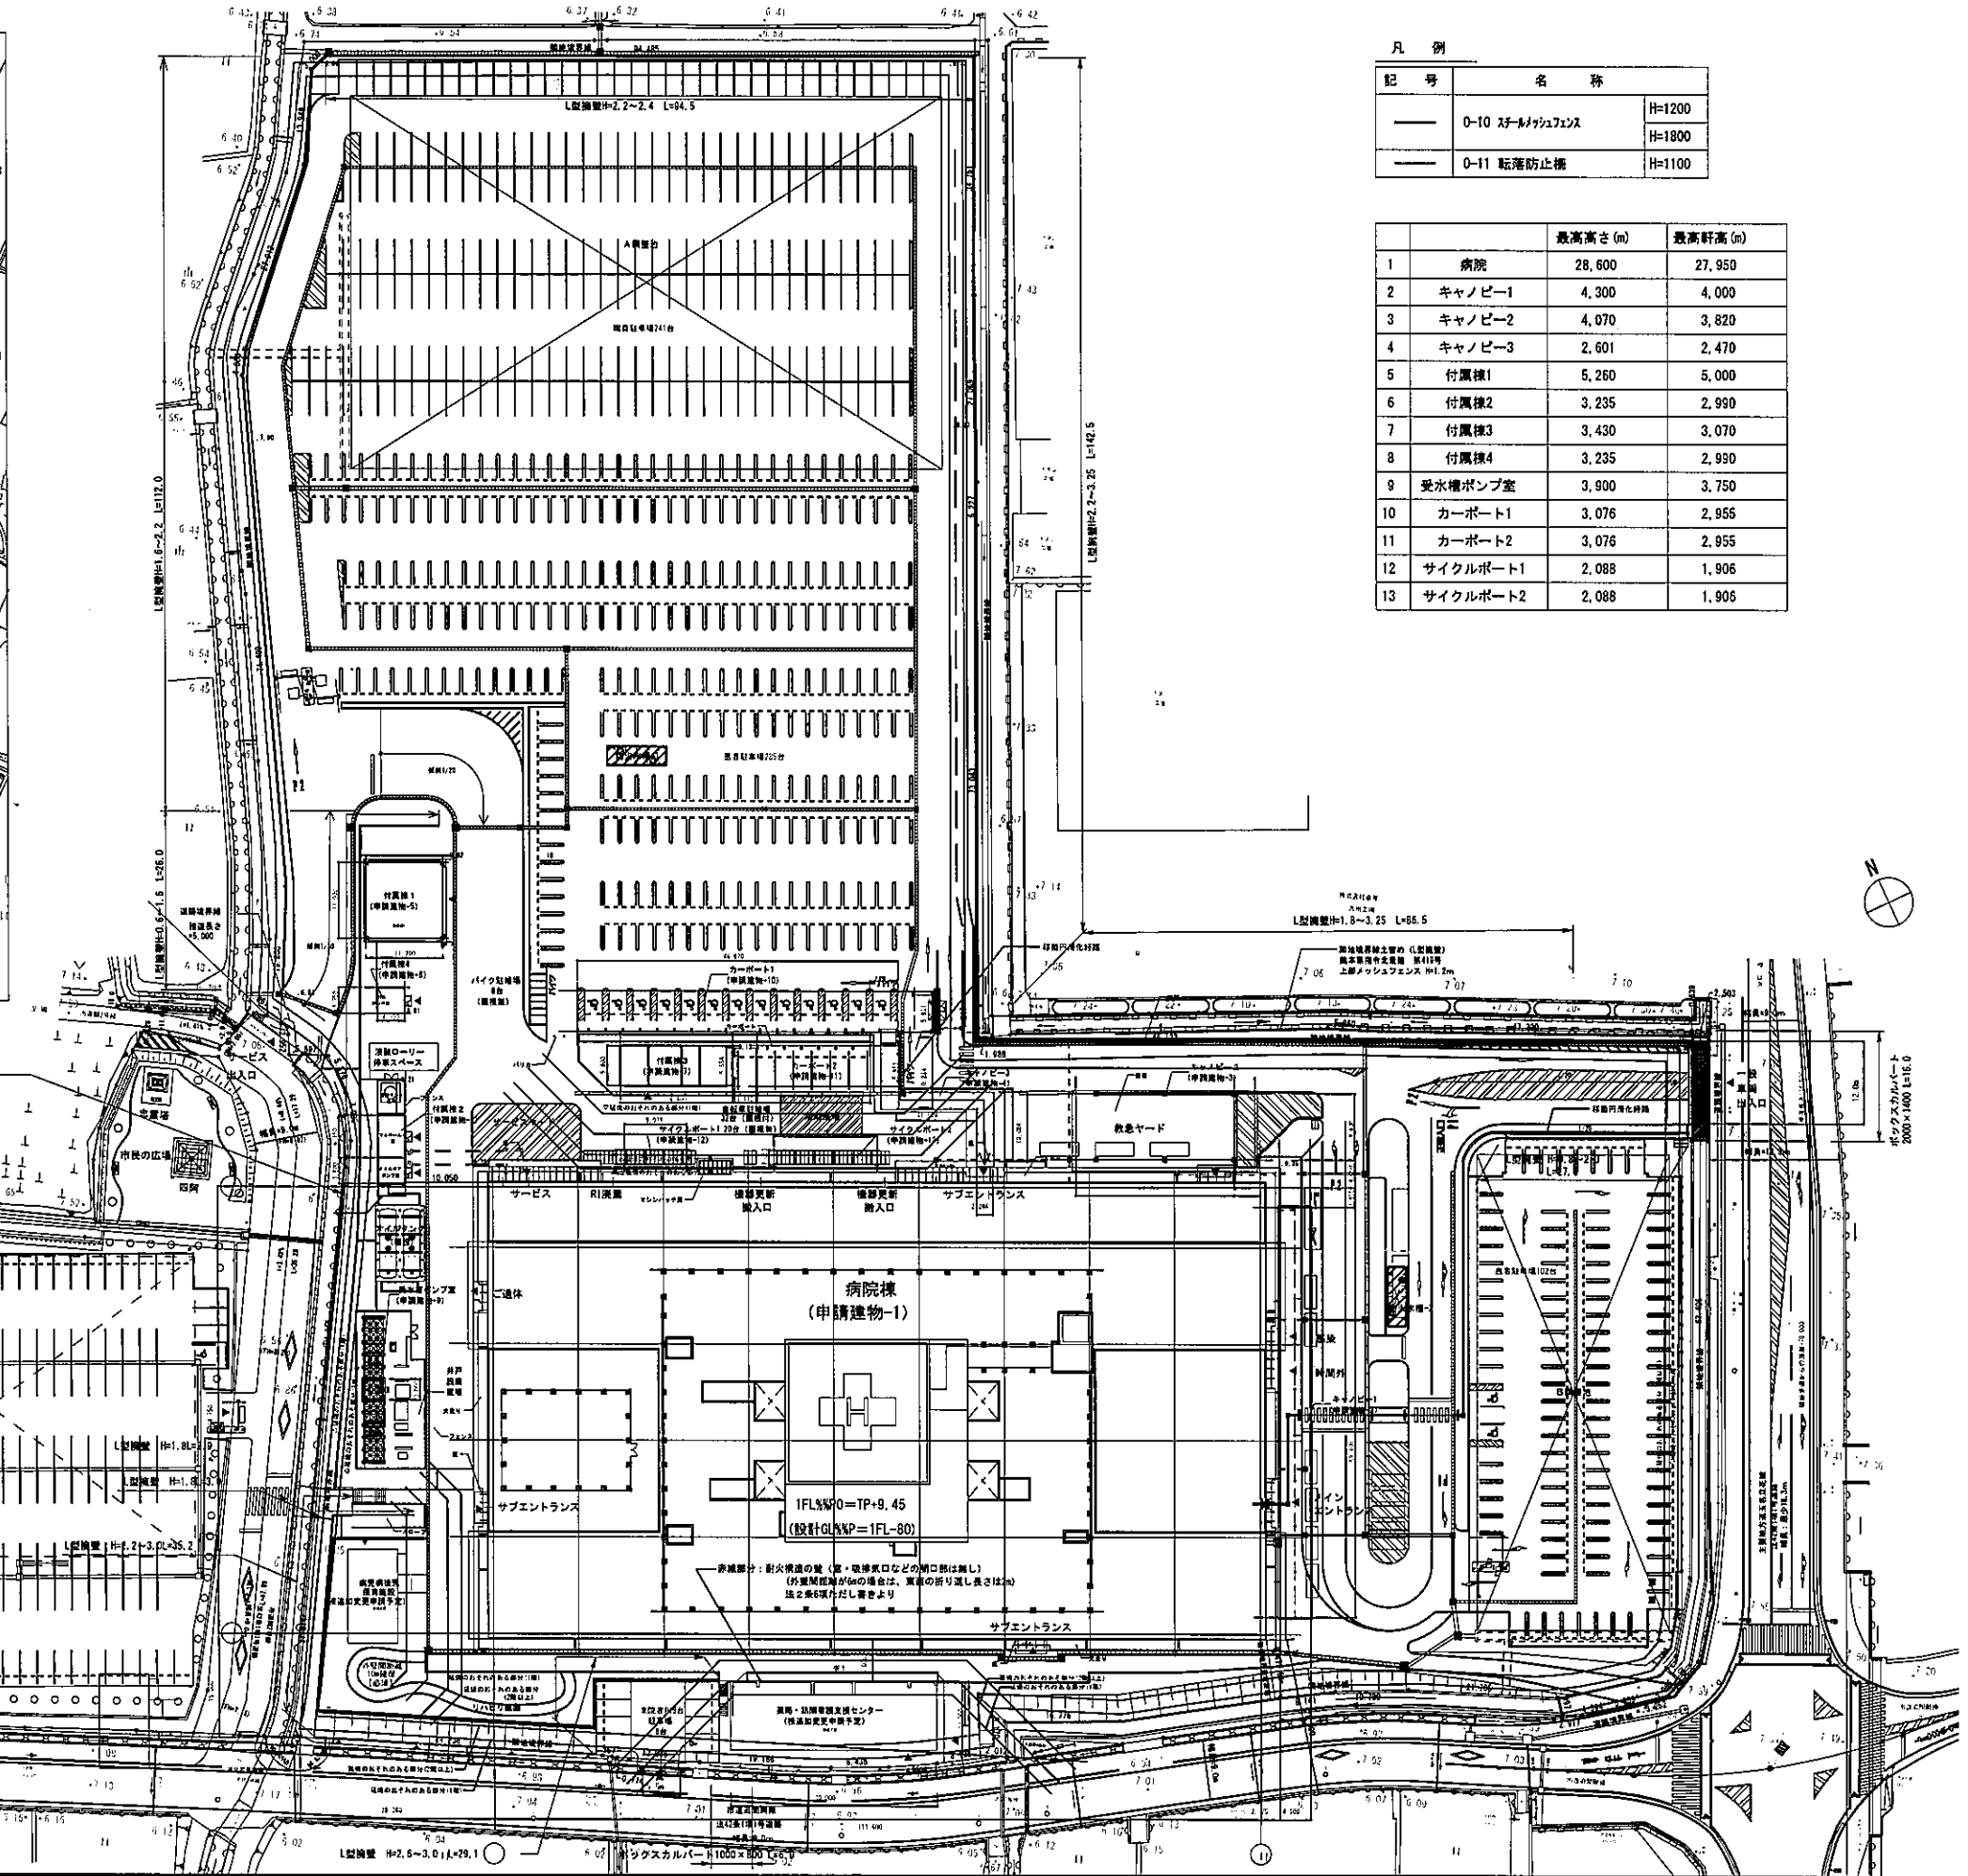

凡例

記号	名称	高さ
—	0-11 転落防止柵	H=1100

番号	名称	最高高さ (m)	最高軒高 (m)
1	病院	28.600	27.950
2	キャンピー1	4.300	4.000
3	キャンピー2	4.070	3.820
4	キャンピー3	2.601	2.470
5	付属棟1	5.260	5.000
6	付属棟2	3.235	2.990
7	付属棟3	3.430	3.070
8	付属棟4	3.235	2.990
9	受水槽ポンプ室	3.900	3.750
10	カーポート1	3.076	2.955
11	カーポート2	3.076	2.955
12	サイクルポート1	2.088	1.906
13	サイクルポート2	2.088	1.906

竣工図  
2020年10月31日  
株式会社山下設計

地方独立行政法人くまもと県北病院機構  
新病院整備事業

図面内容	案内図・配置図	図面番号	1100
縮尺	A1:1/500, A3:1/1000	区分	建築意匠図

株式会社 山下設計  
YAMASHITA SEKKEI INC.  
ARCHITECTS, ENGINEERS & CONSULTANTS

KUMAGAI GUMI

役職/番号	氏名	特記
代表取締役 01204519	宮本 一平	※病院棟の最高高さはTP+14.37 (設計GLVPO) とする。 (TP±0m)：東京湾平均海面を基準としている。 ※建物の高さの凡例は設計凡-20(+)-100とする。
主任技師 02124119	高橋 彰仁	