














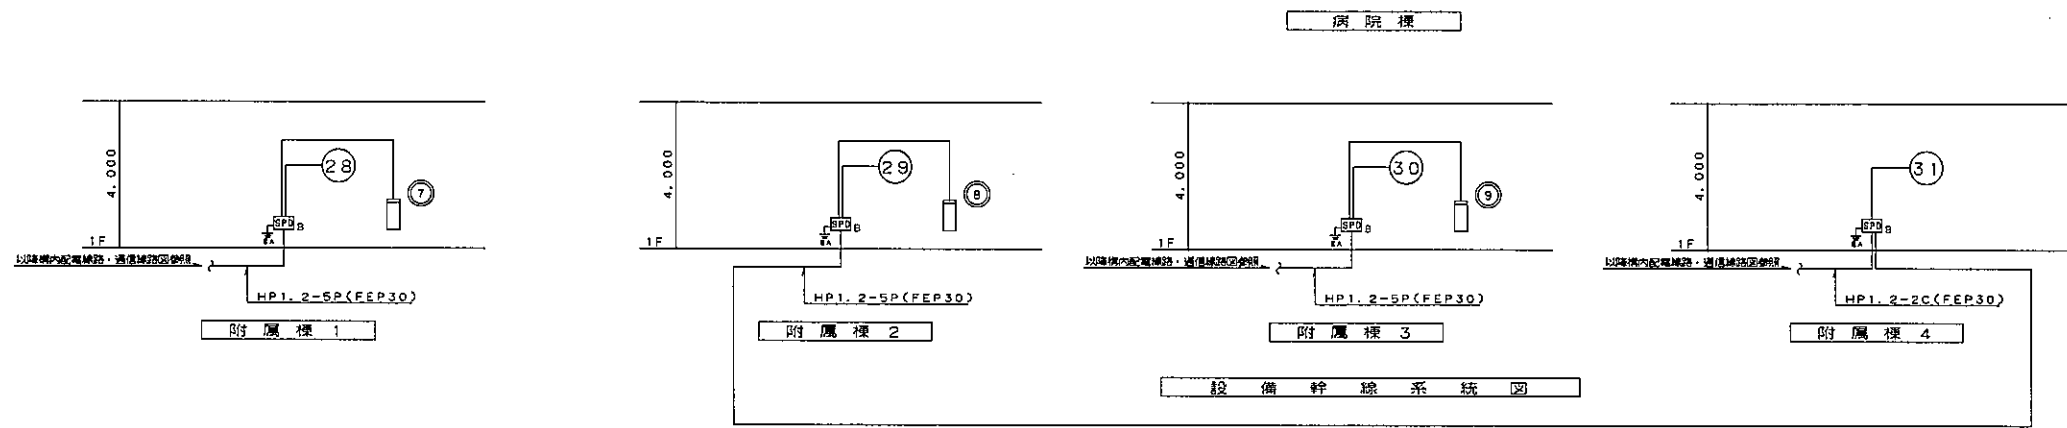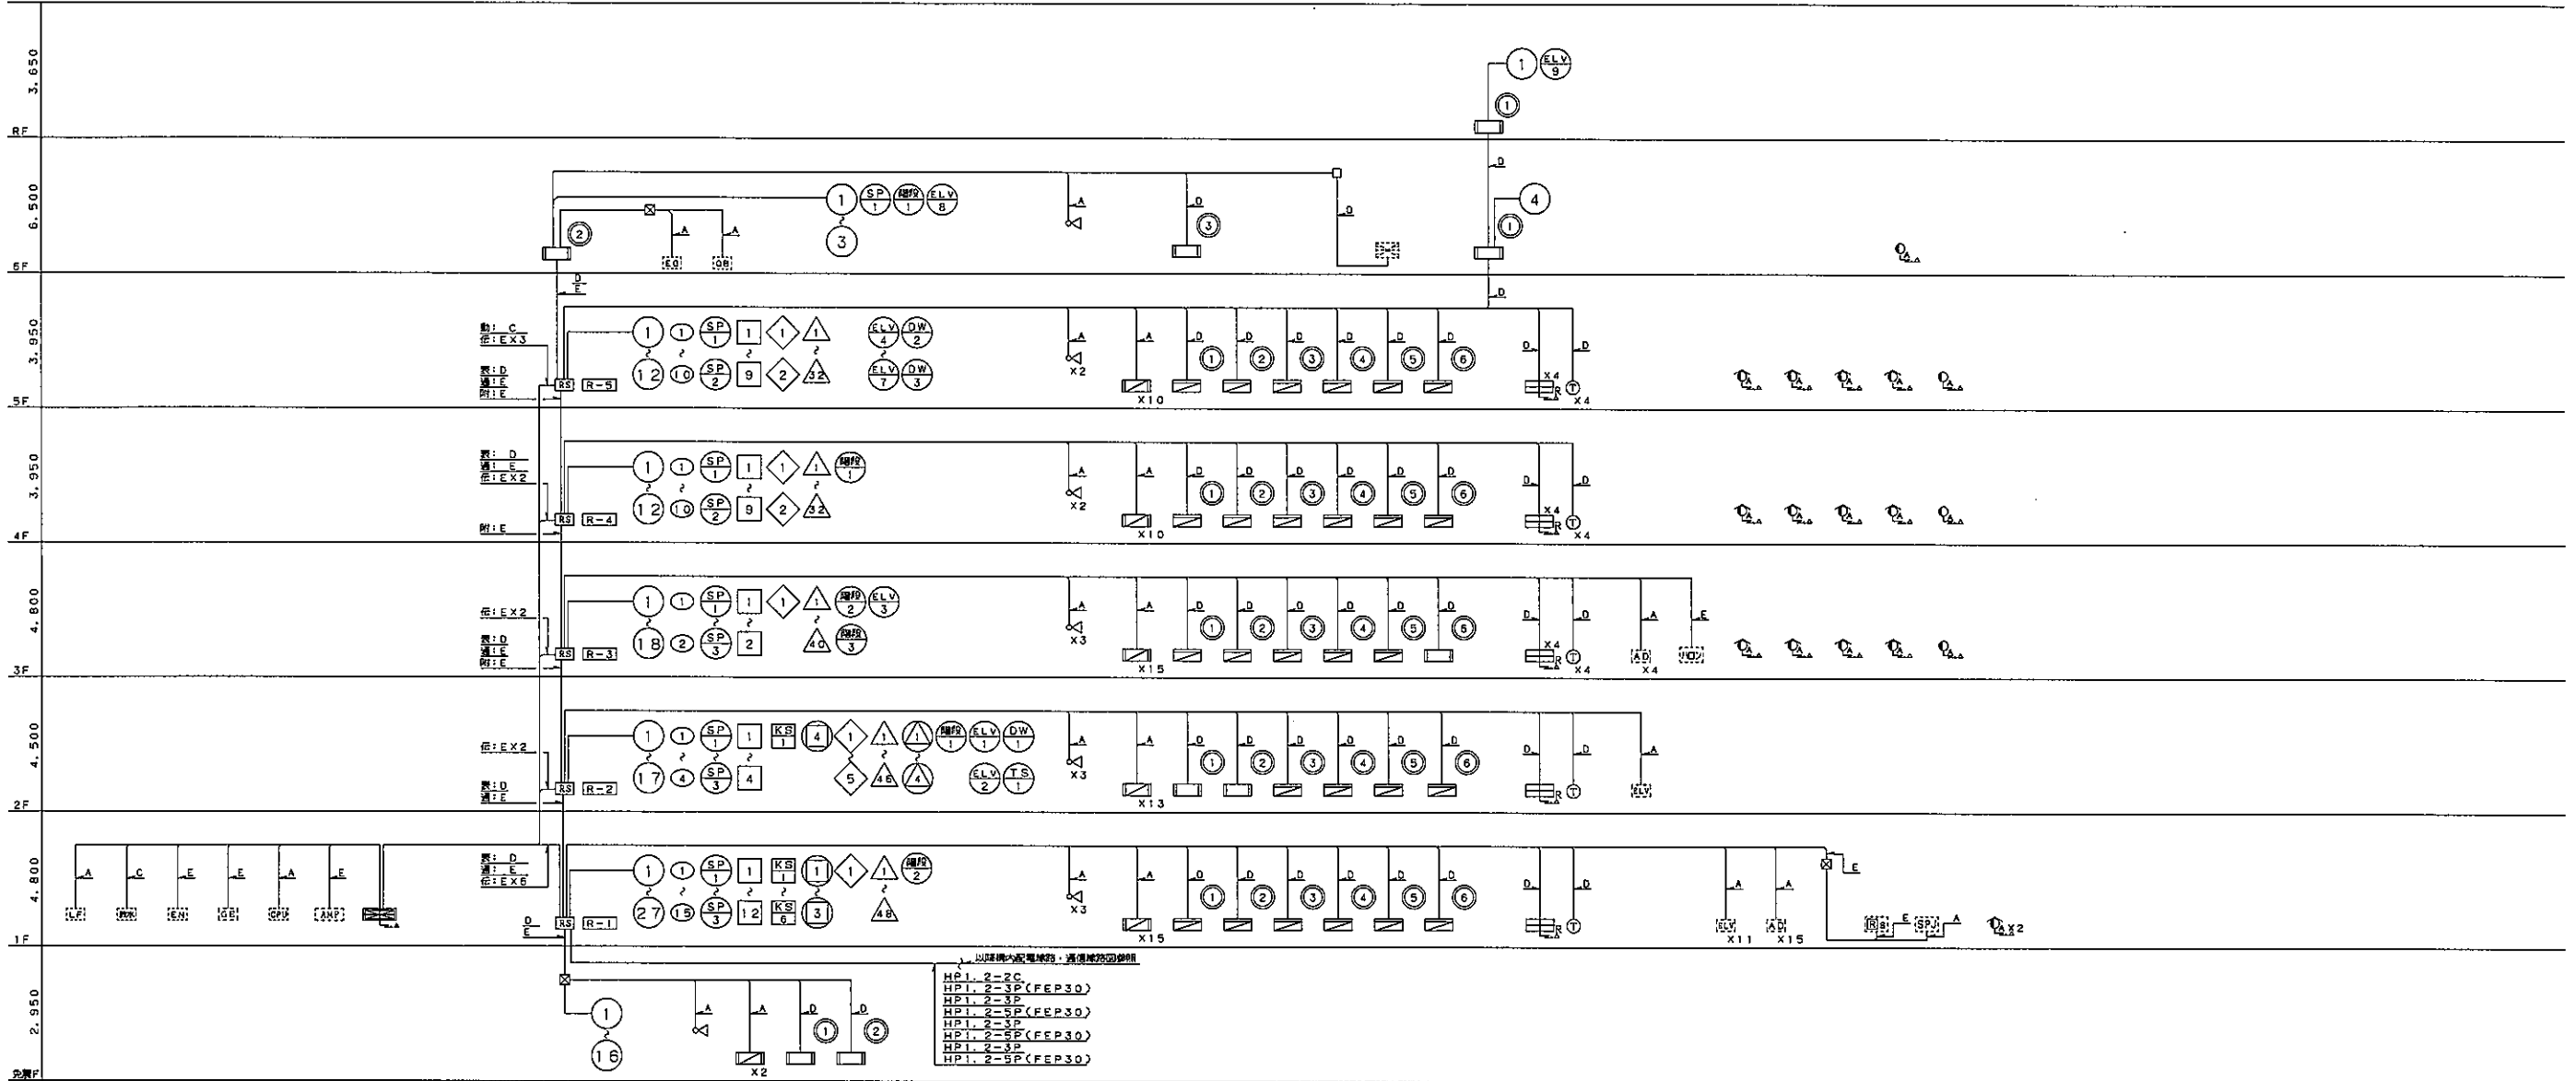


①	ピット用通気管100φ防虫対応
DP	ドレンパイプ
Y0	横引き

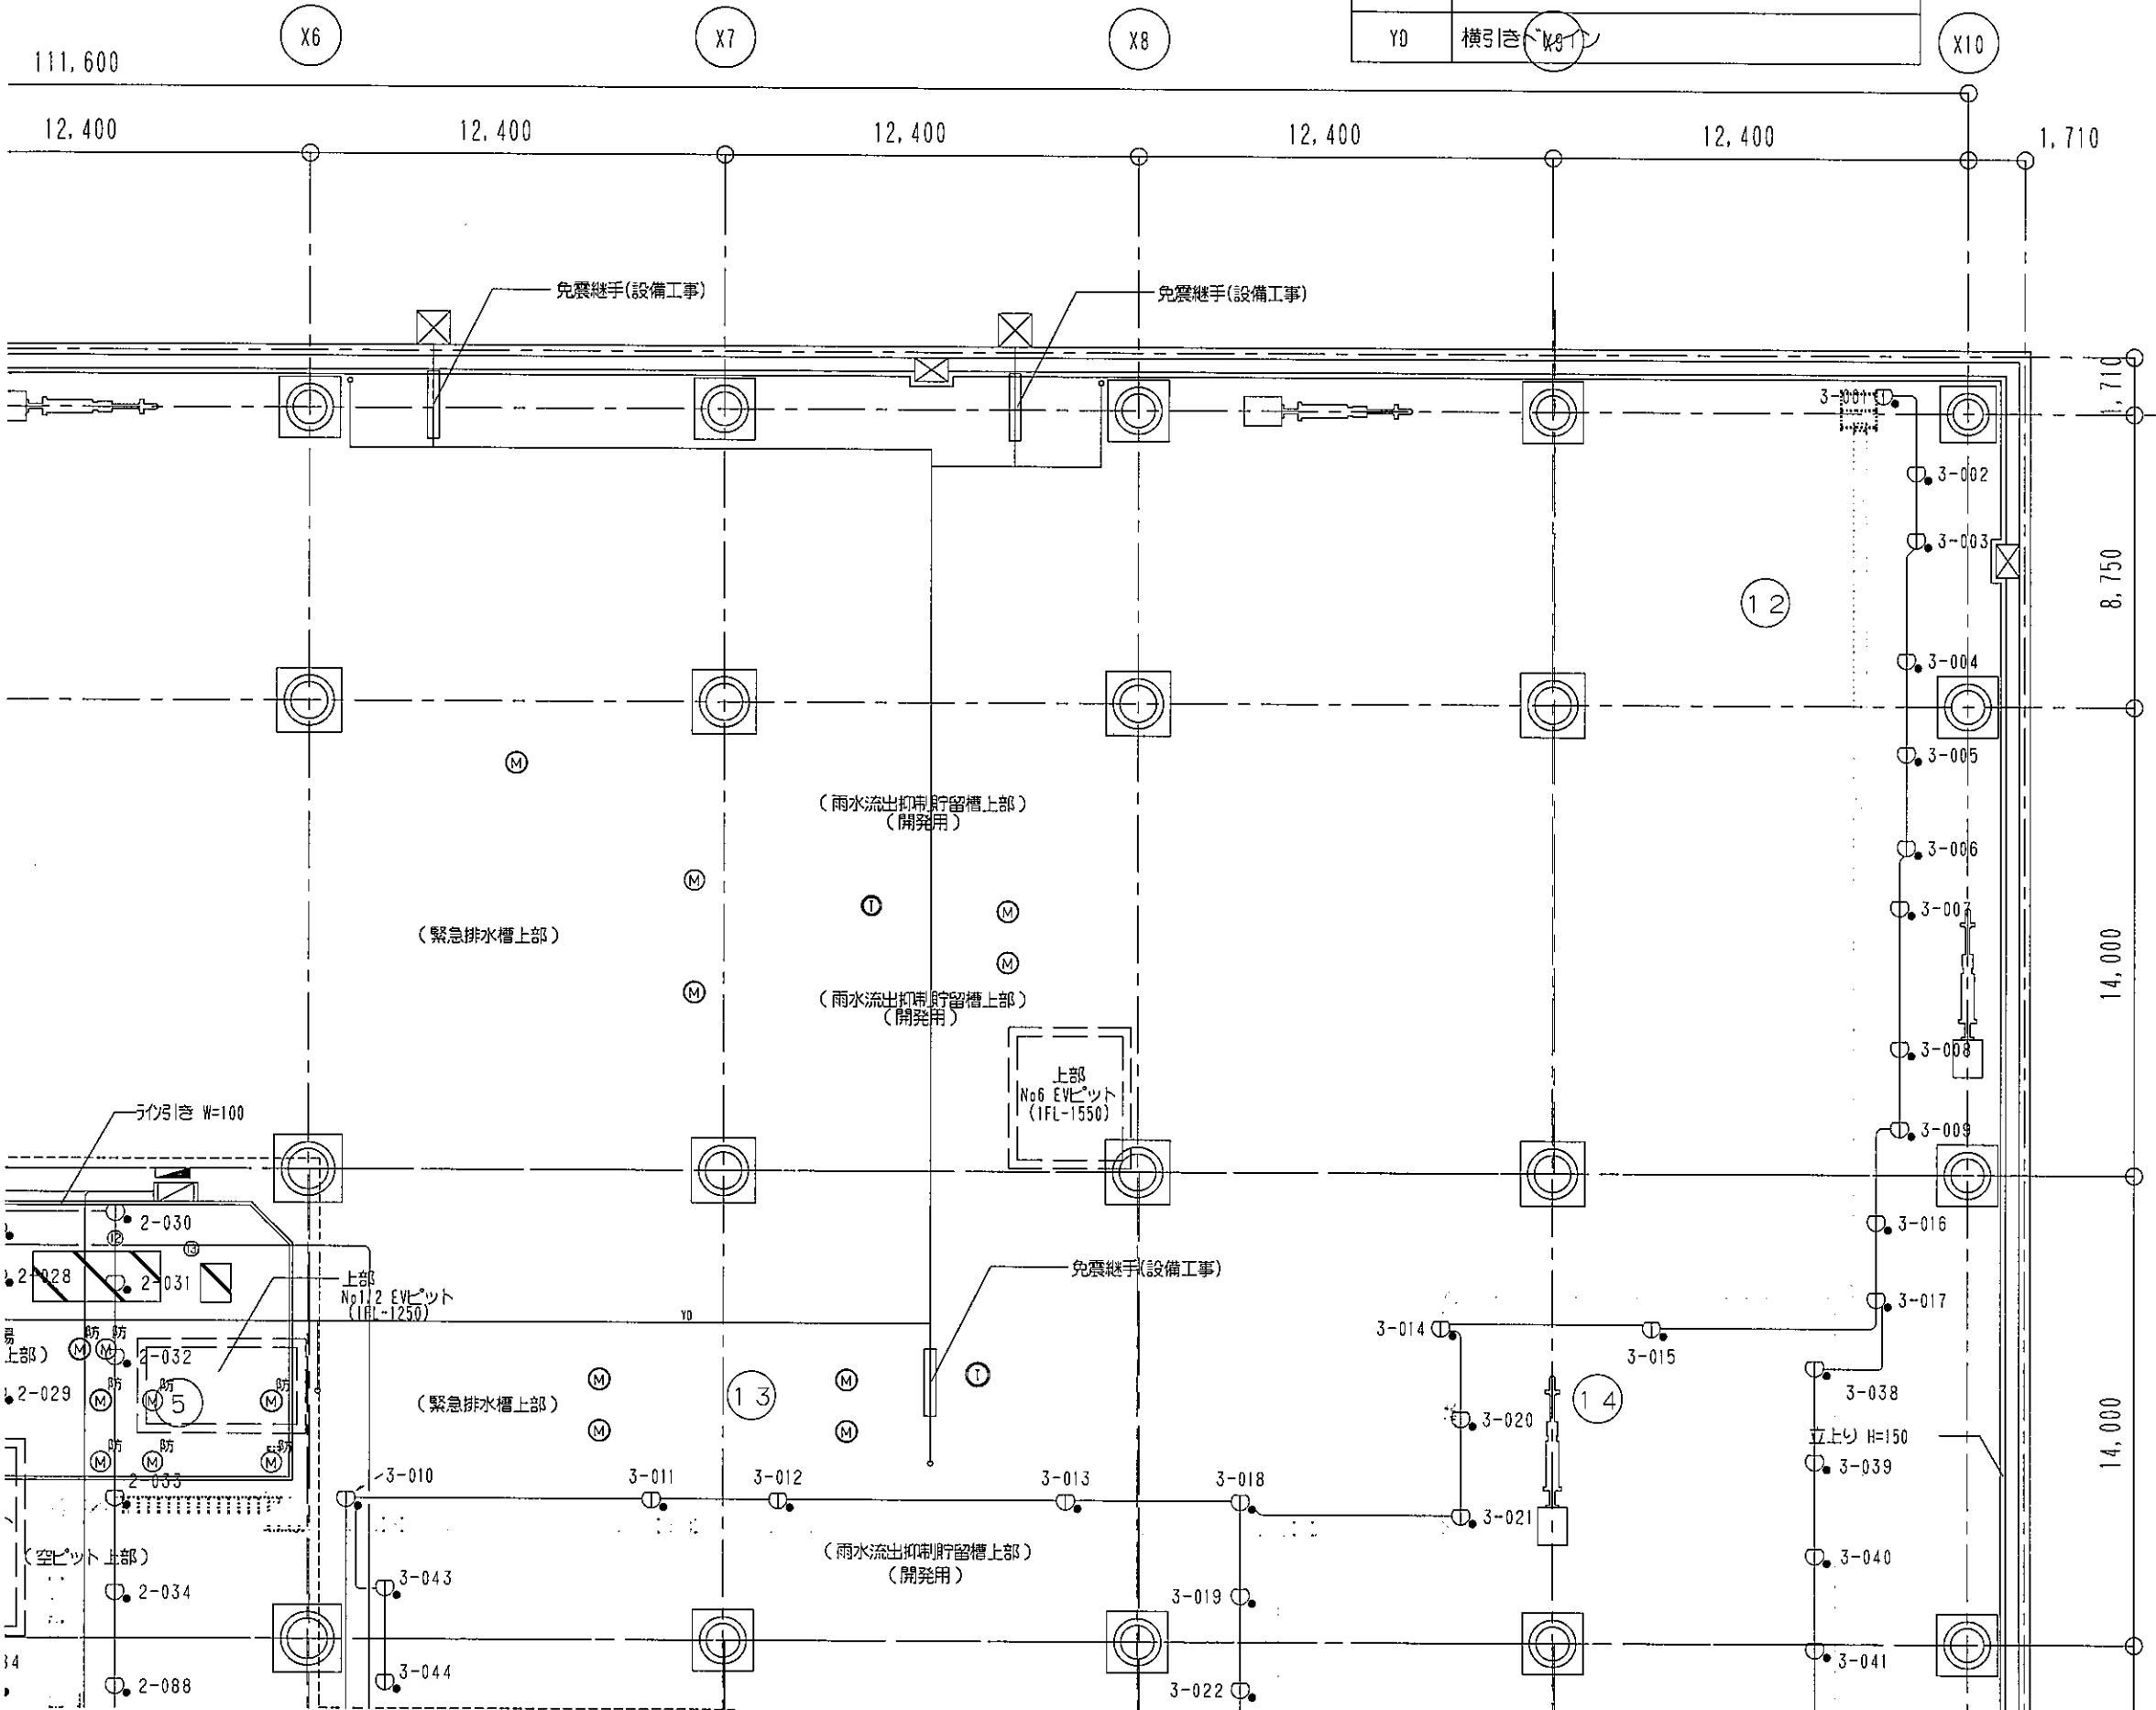


記号	名称	仕様	備考
⑤	7100×4
⑥	2700×1
⑦	1000×5
⑧	1700×1
⑨	3800×1
⑩	900×1

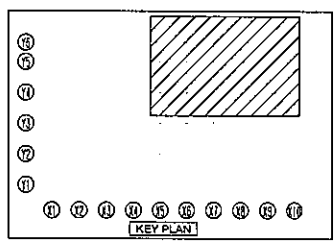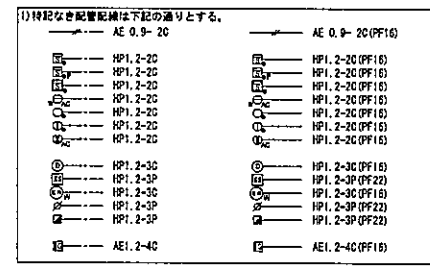


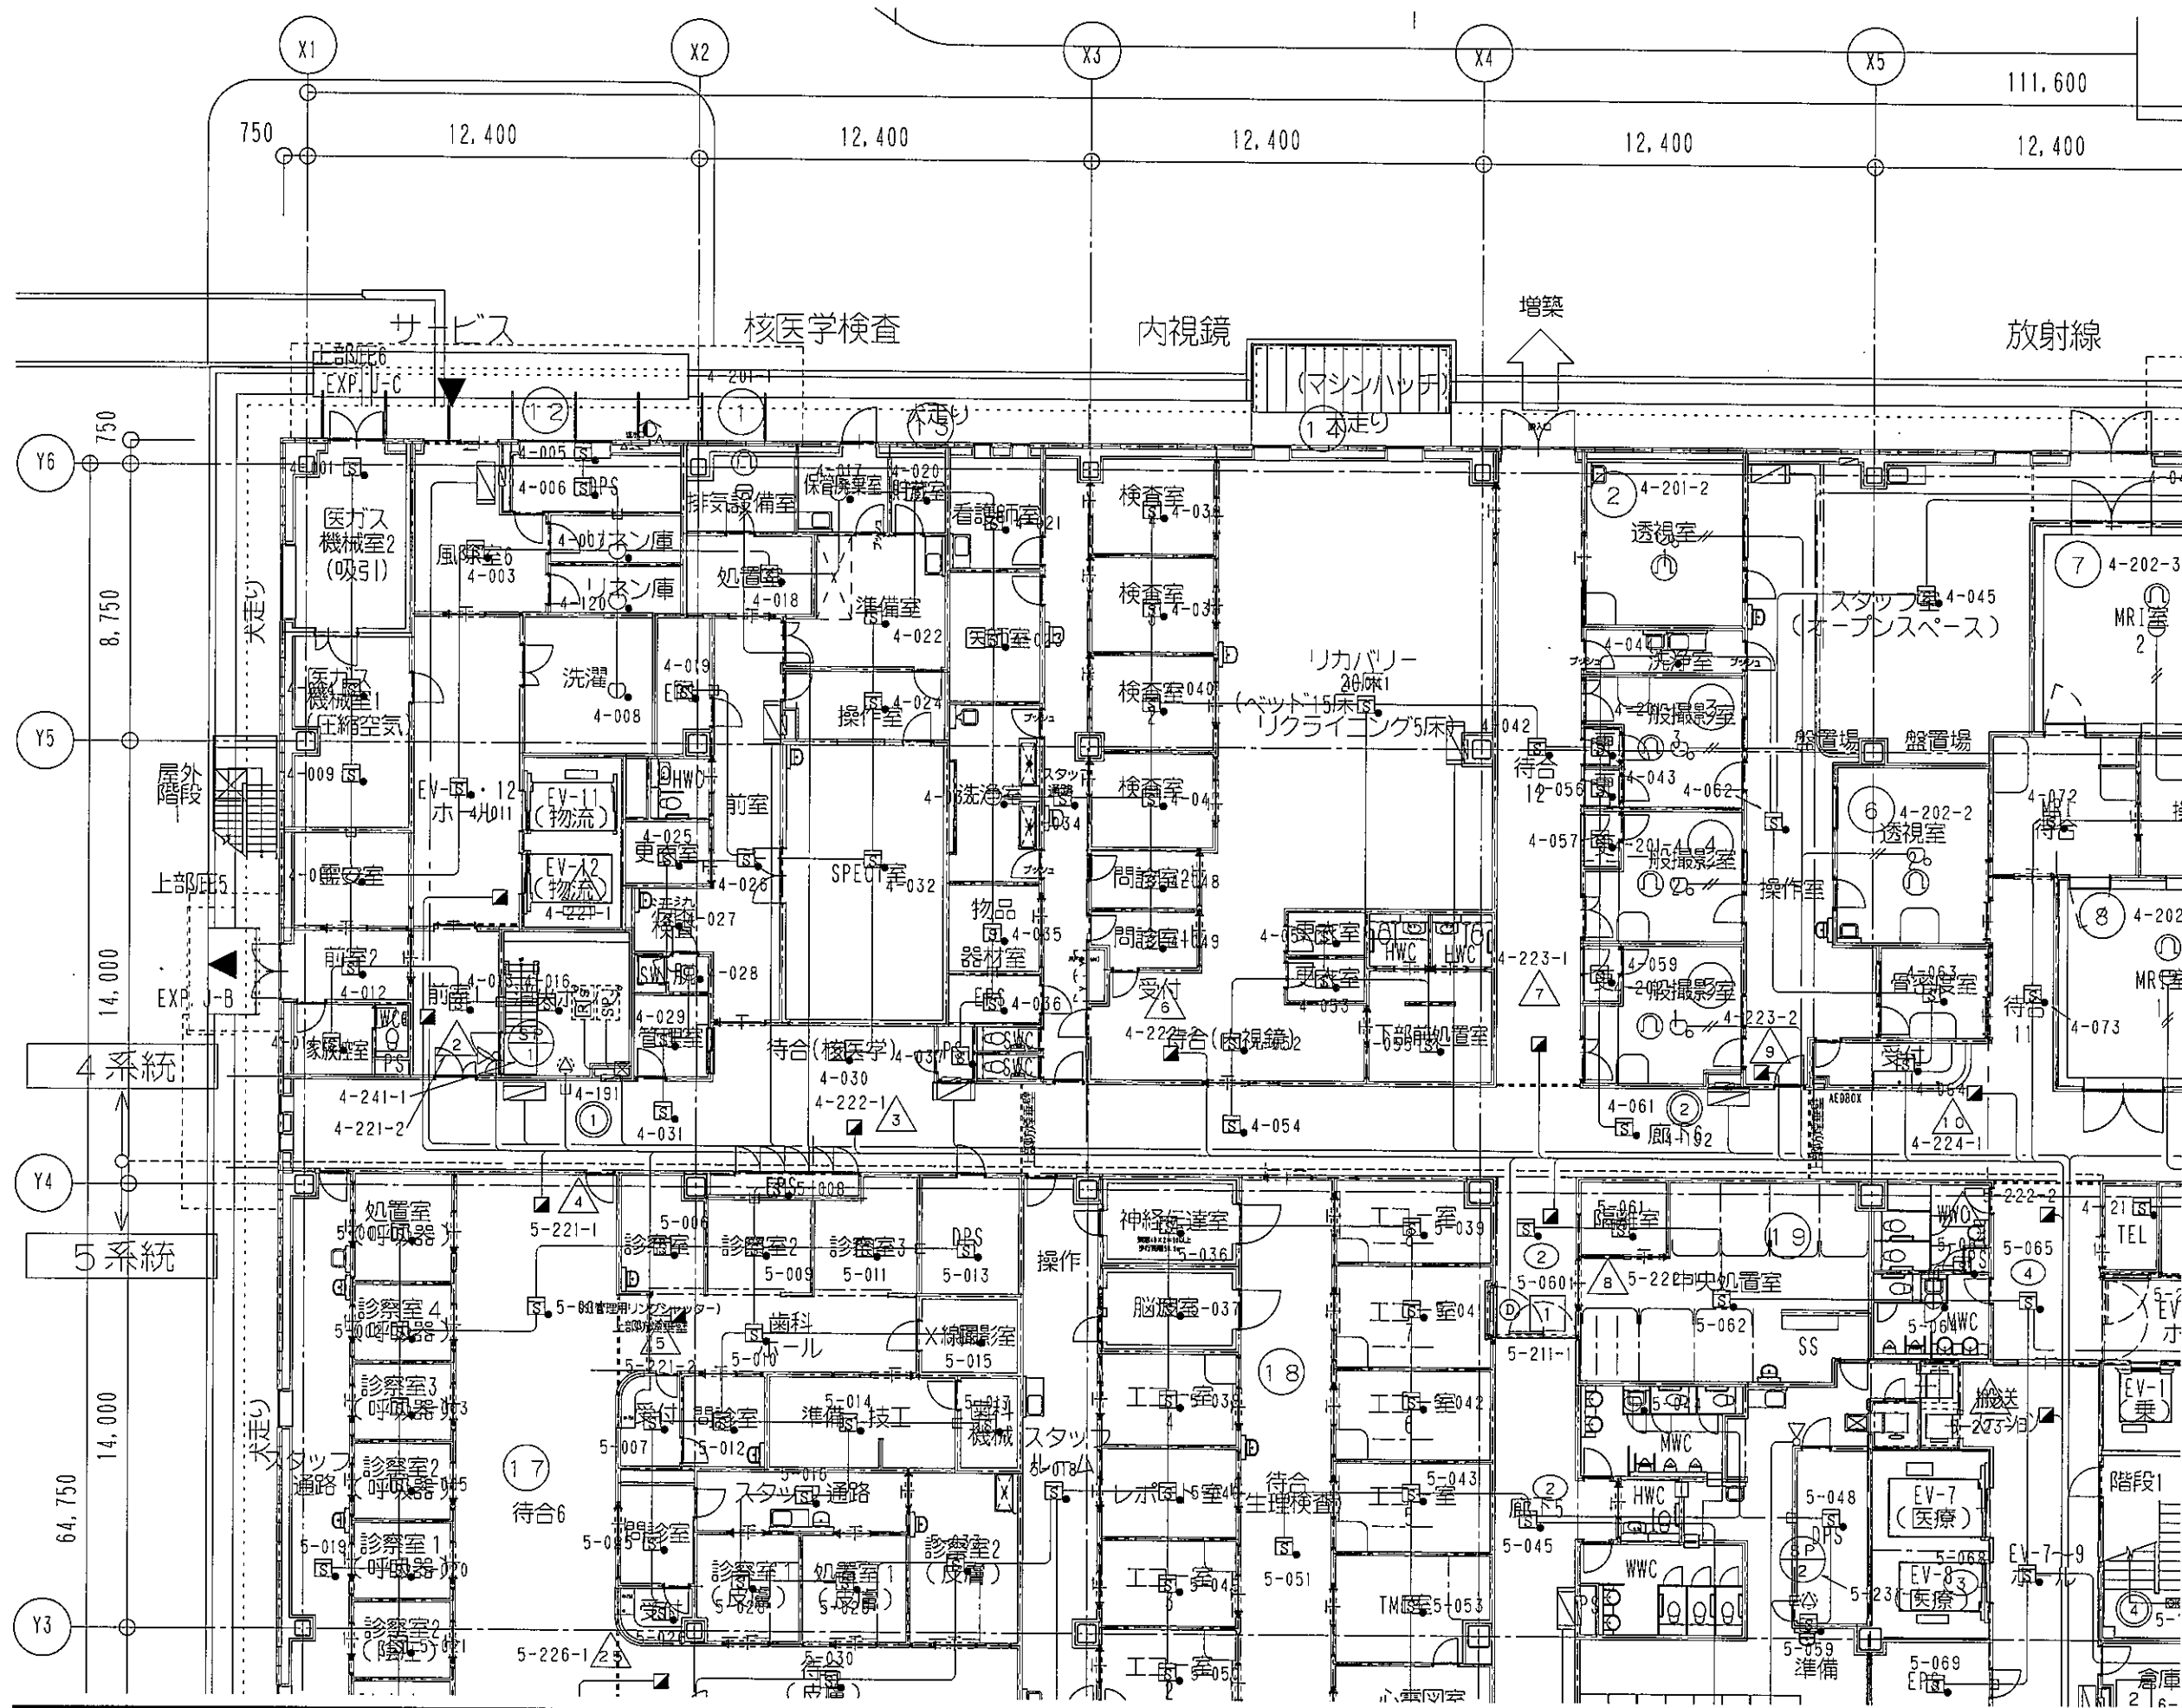


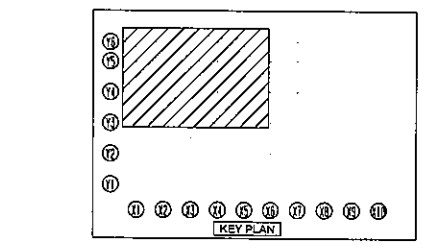

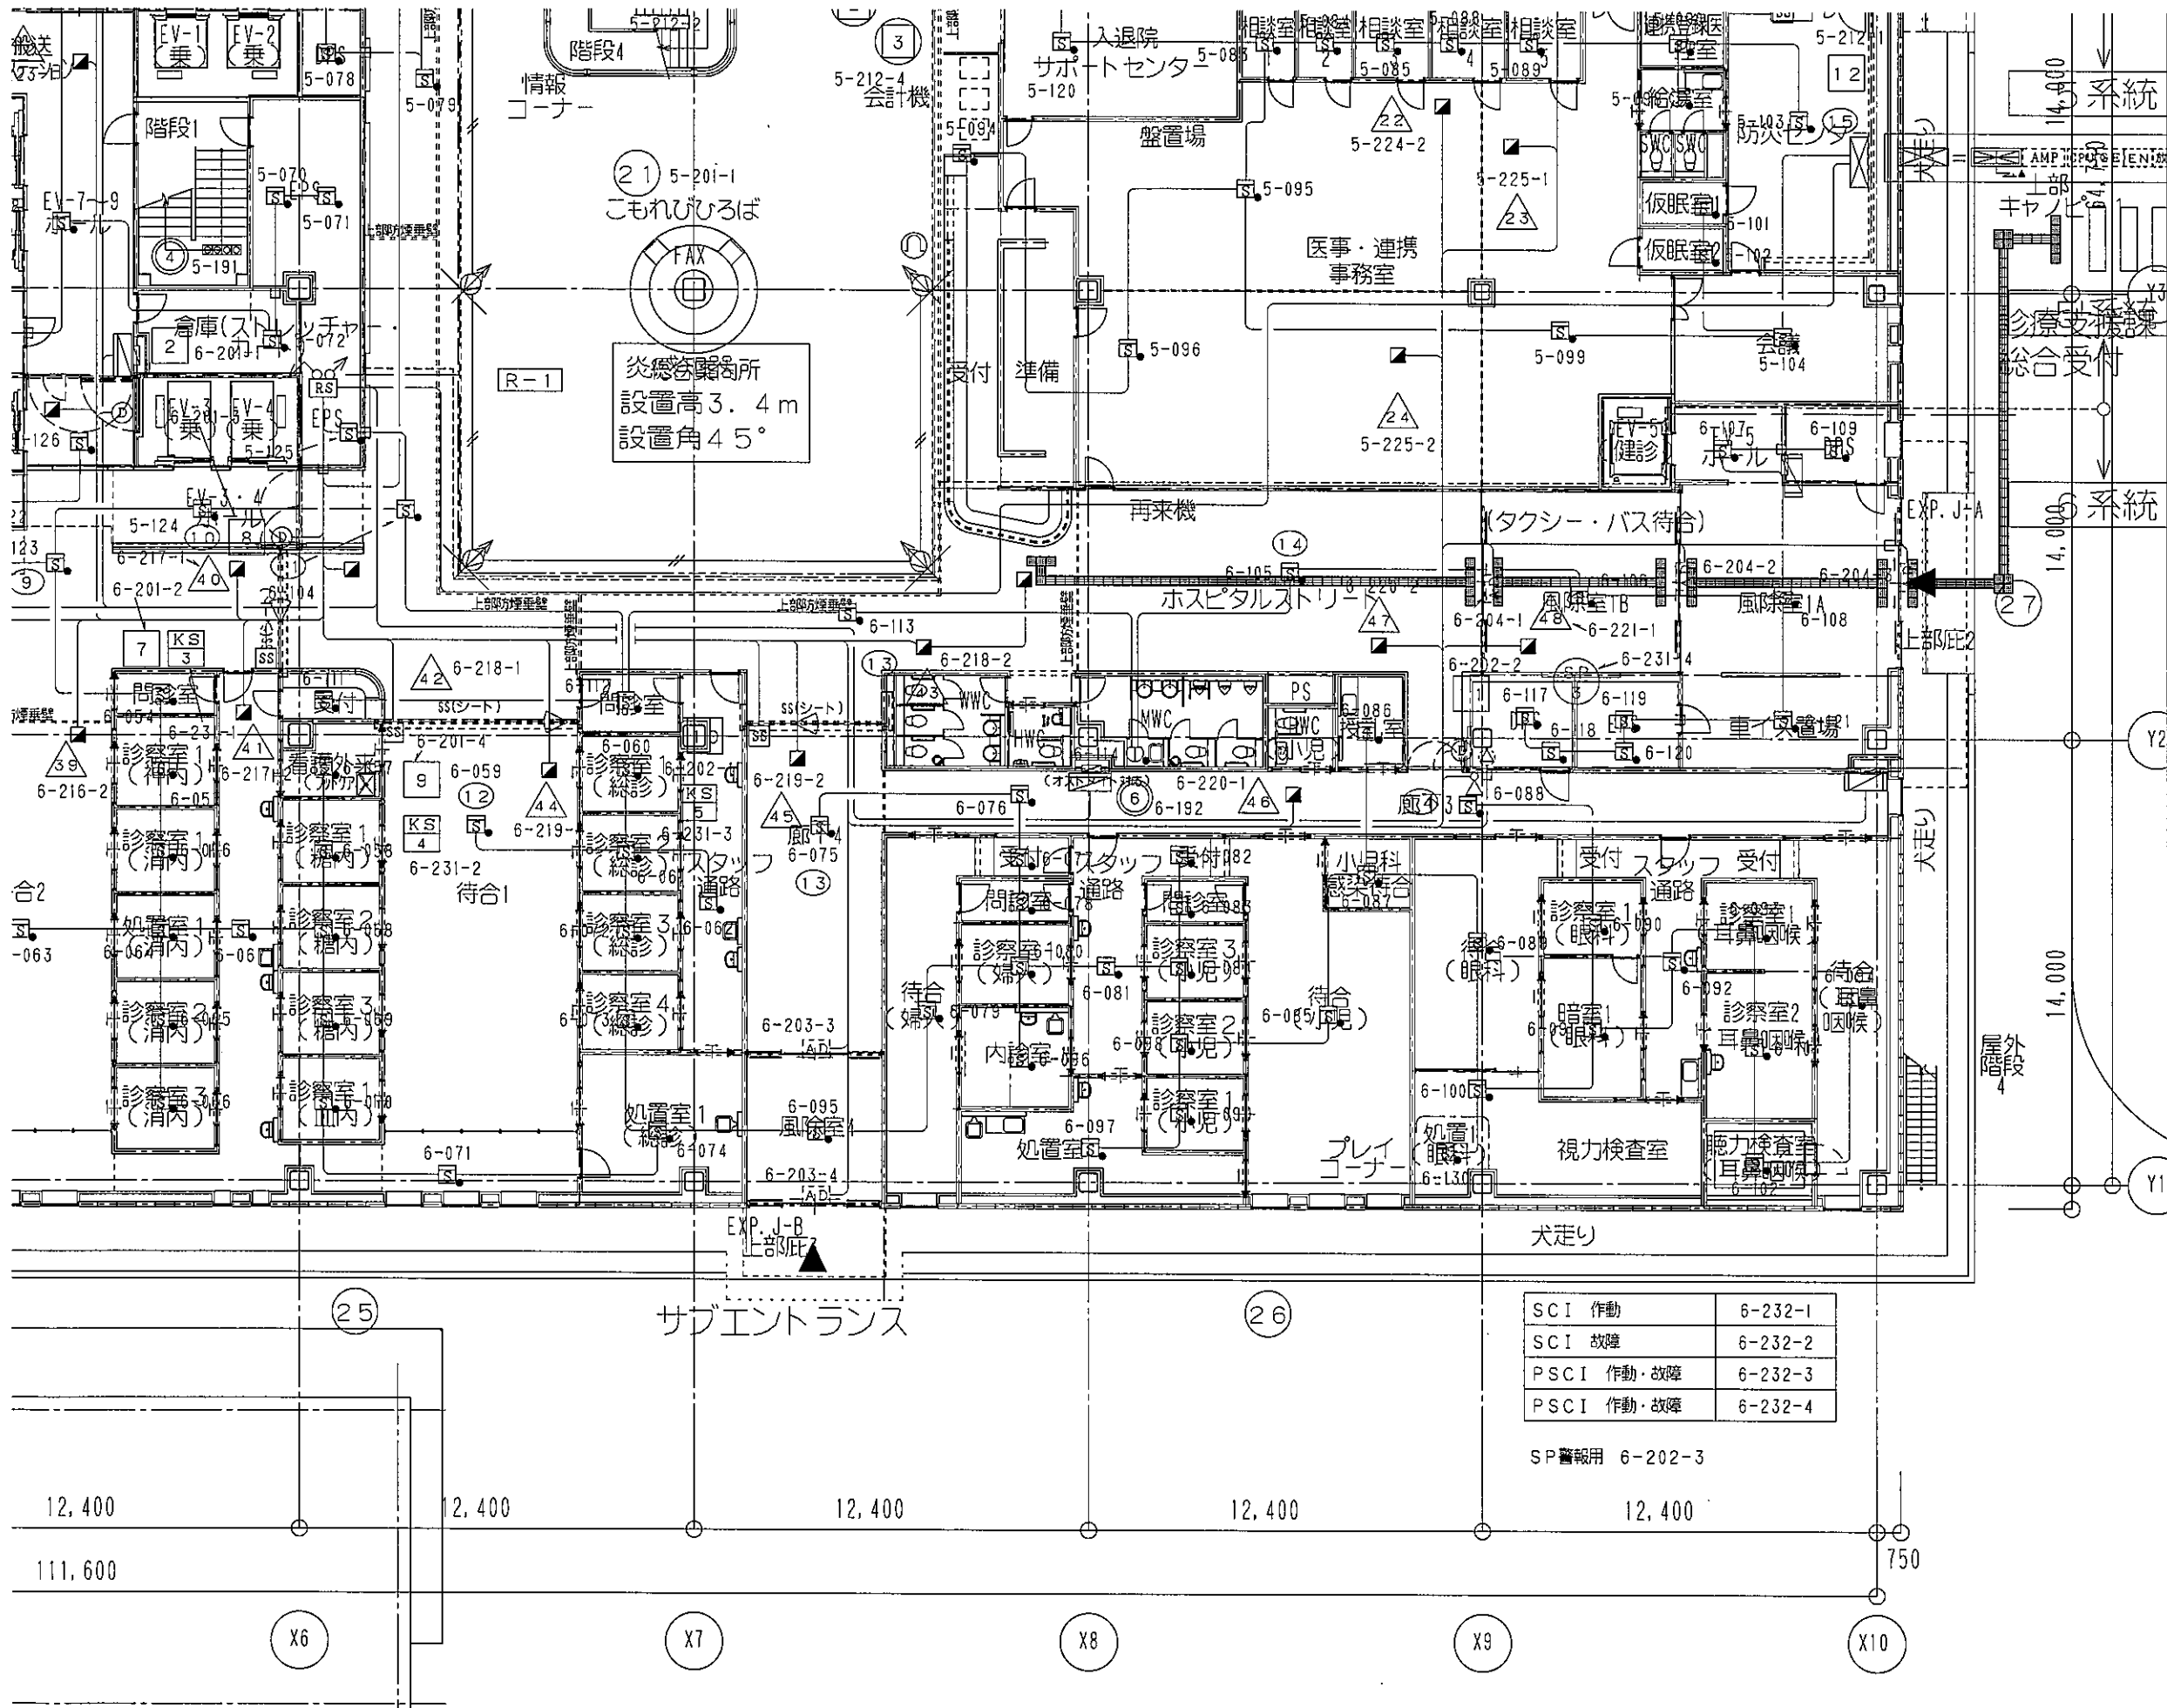




SCI 作動	6-232-1
SCI 故障	6-232-2
PSCI 作動・故障	6-232-3
PSCI 作動・故障	6-232-4



SP警報用 6-202-3


①	AE 0.9-20	①	AE 0.9-20(PF16)
②	HP1.2-20	②	HP1.2-20(PF16)

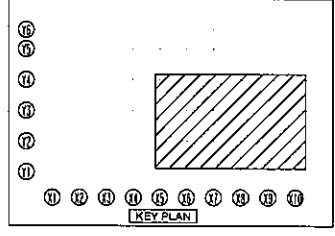

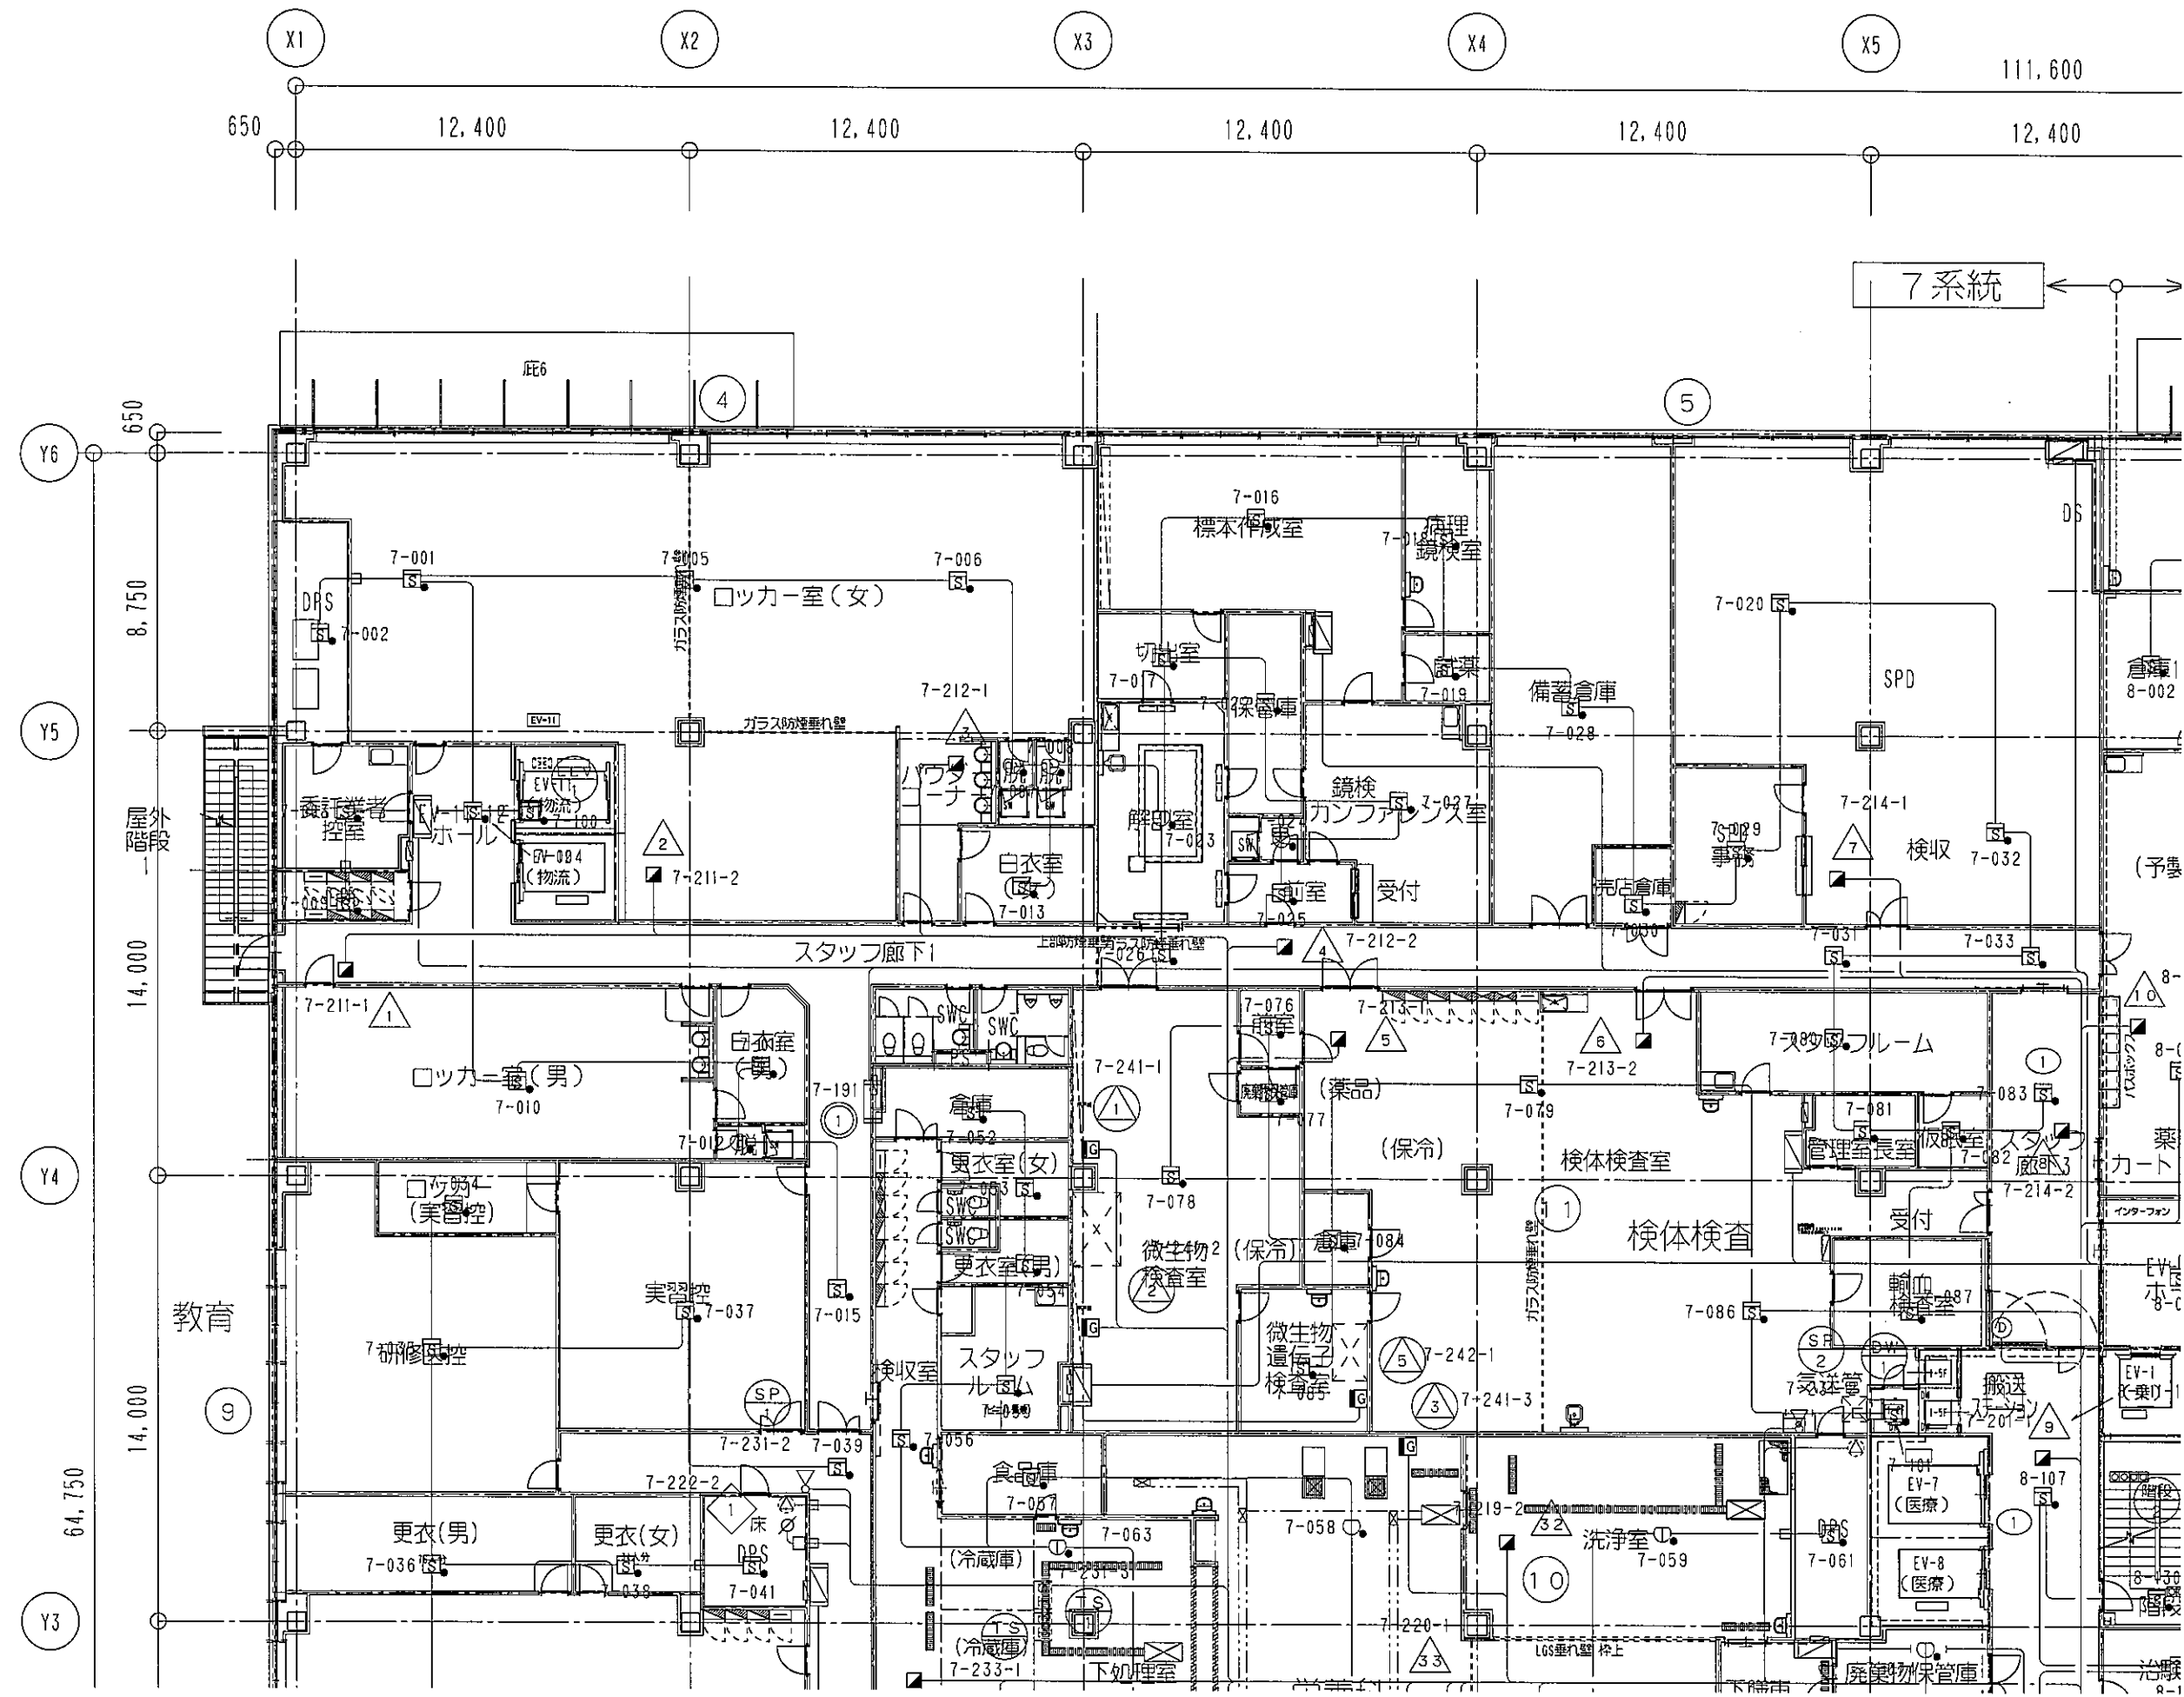

記号	名称	仕様	備考
①	適合用 作業者		
②	中継器	端子付	
③	表示機	液晶表示	
④	火災通報専用電話機	火災通報専用子機	

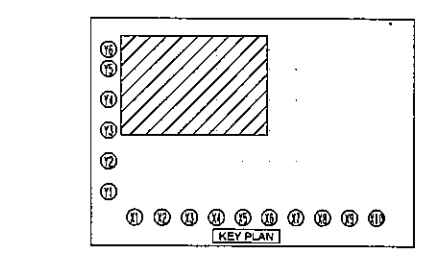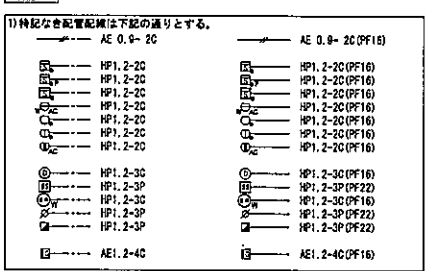

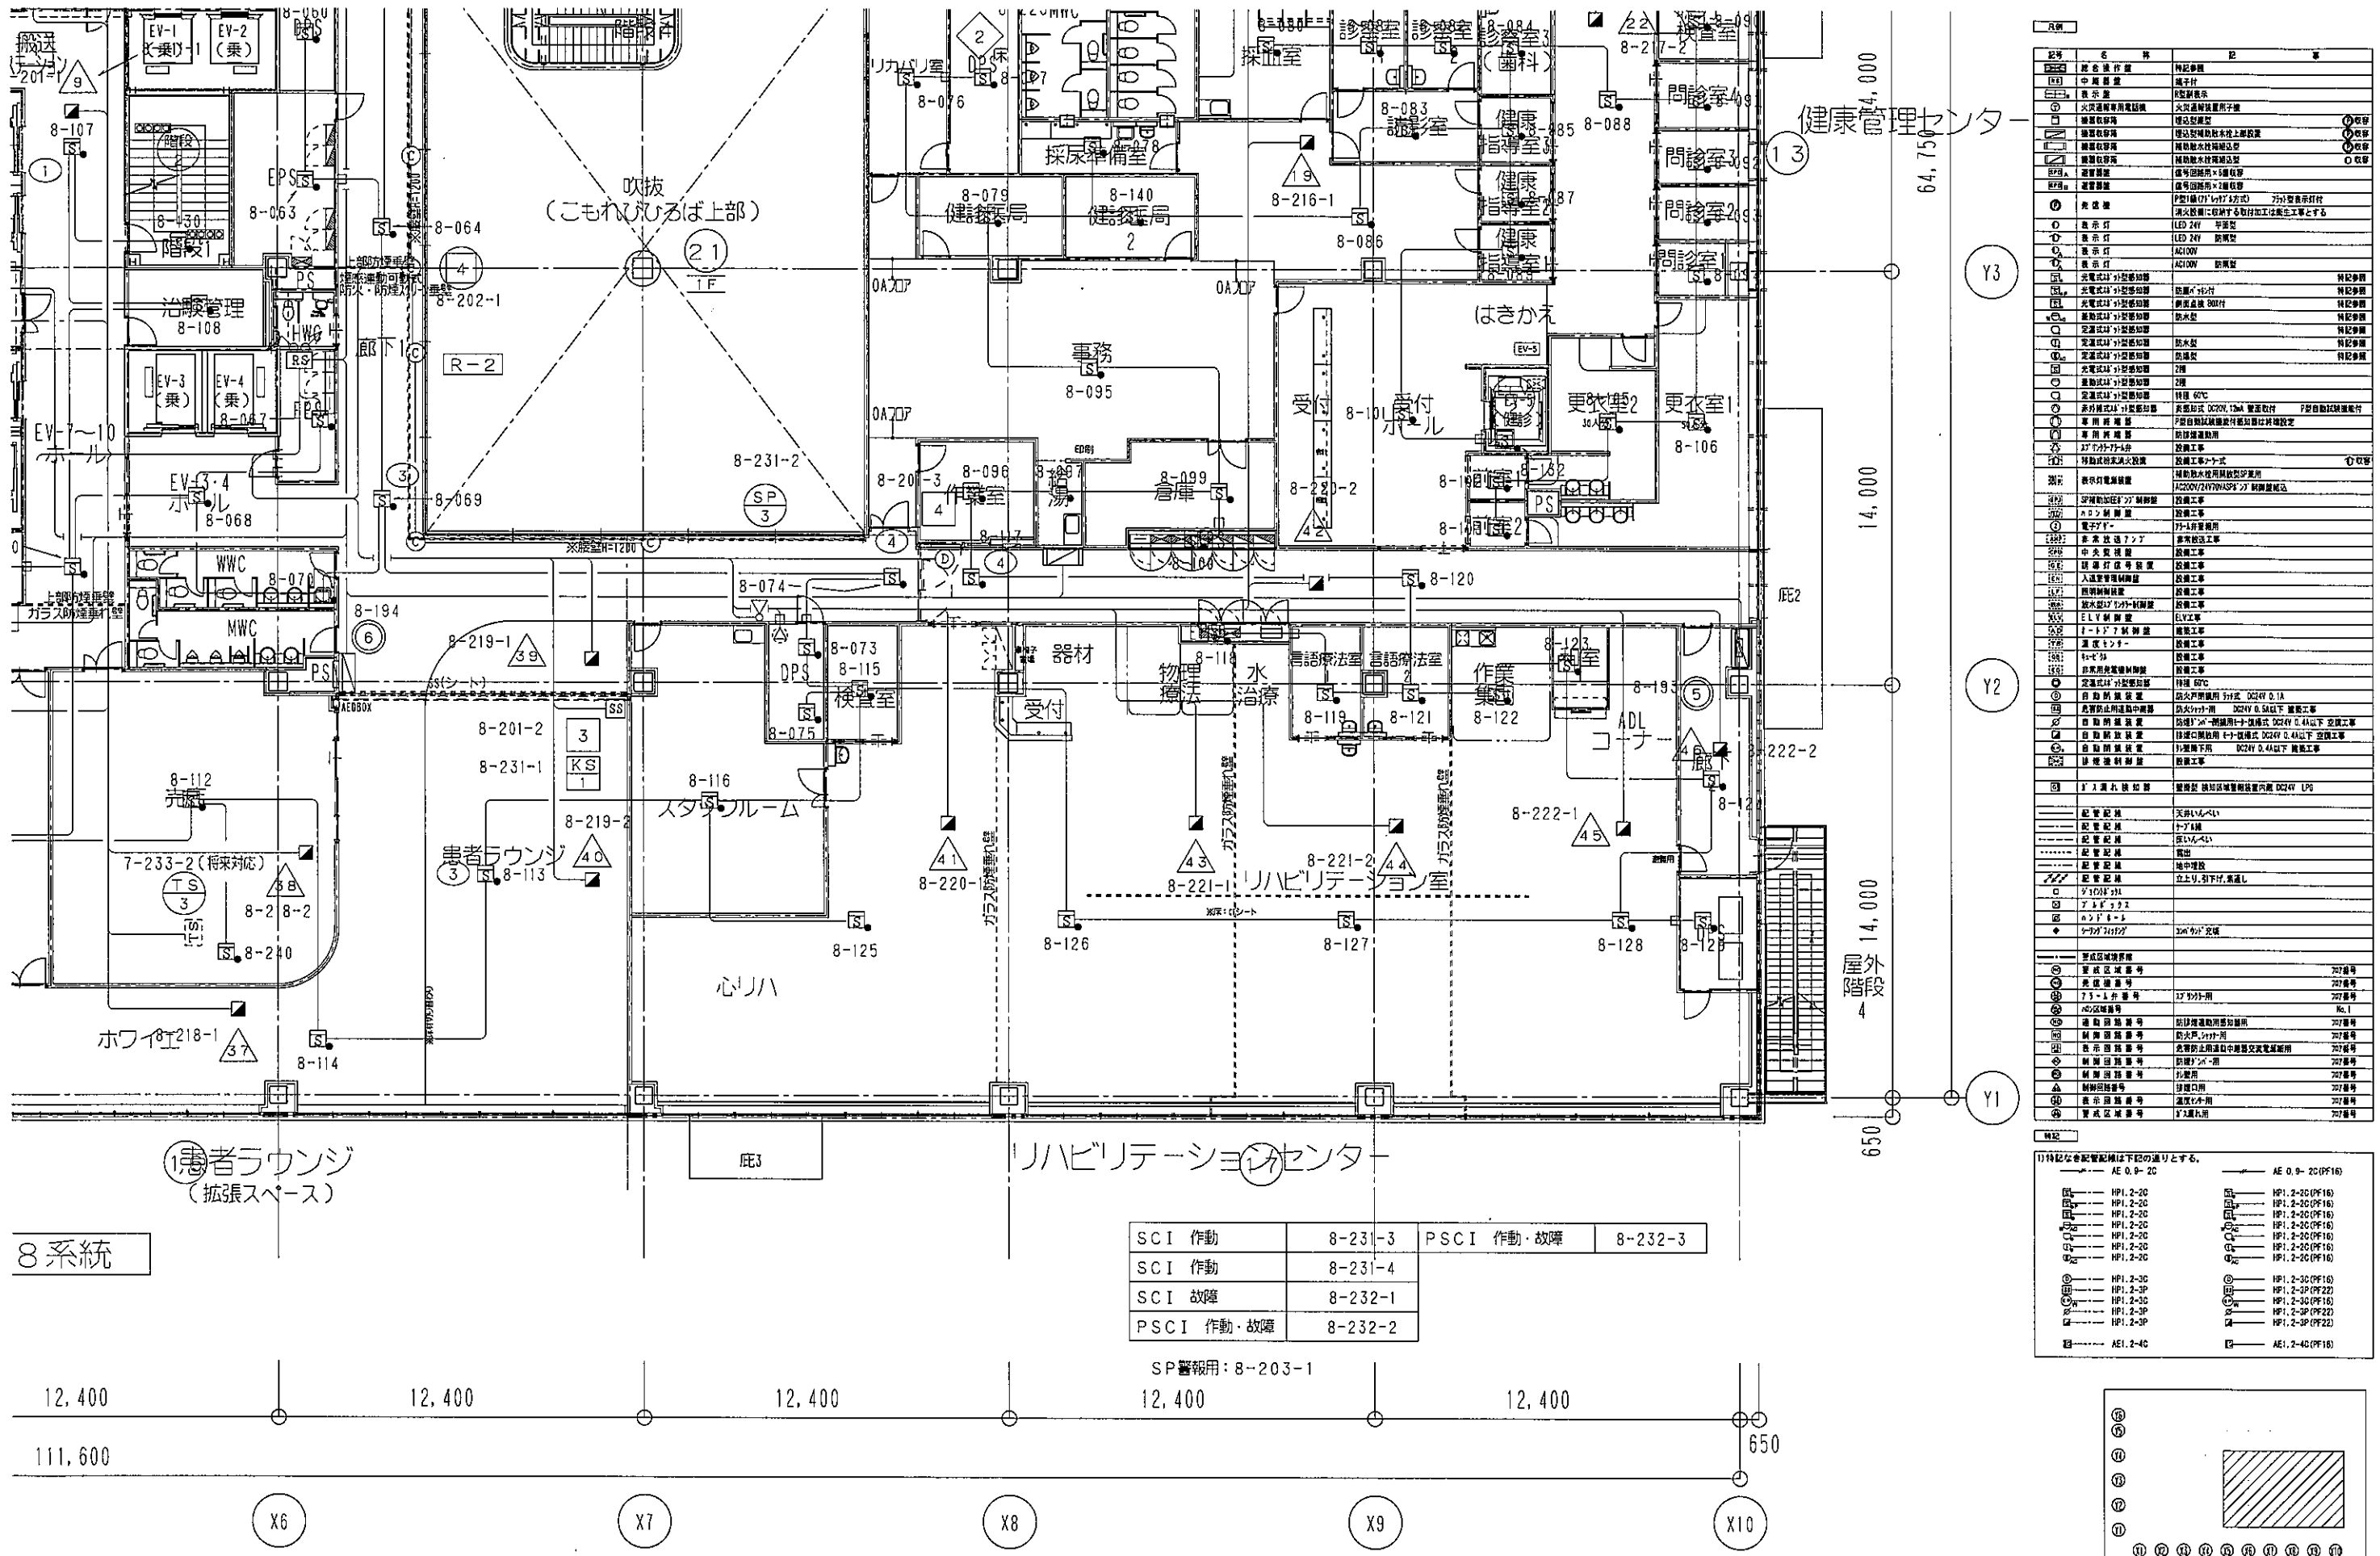



SCI 作動	8-231-3	PSCI 作動・故障	8-232-3
SCI 作動	8-231-4		
SCI 故障	8-232-1		
PSCI 作動・故障	8-232-2		

SP警報用: 8-203-1


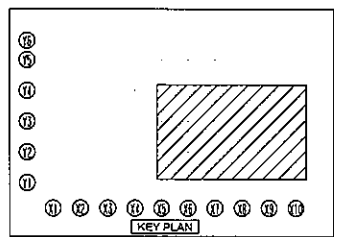

株式会社 山下設計
YAMASHITA SEKKEI INC.
ARCHITECTS, ENGINEERS & CONSULTANTS


KUMAGAI GUMI
KUMAGAI GUMI


竣工図
2020年10月31日
株式会社山下設計


地方独立行政法人くまもと県北病院機構
新病院整備事業

図面内容
自動火災報知設備 2階平面図 (4)


縮尺
A1:1/100, A3:1/200

図面番号
3914

区分
電気設備図

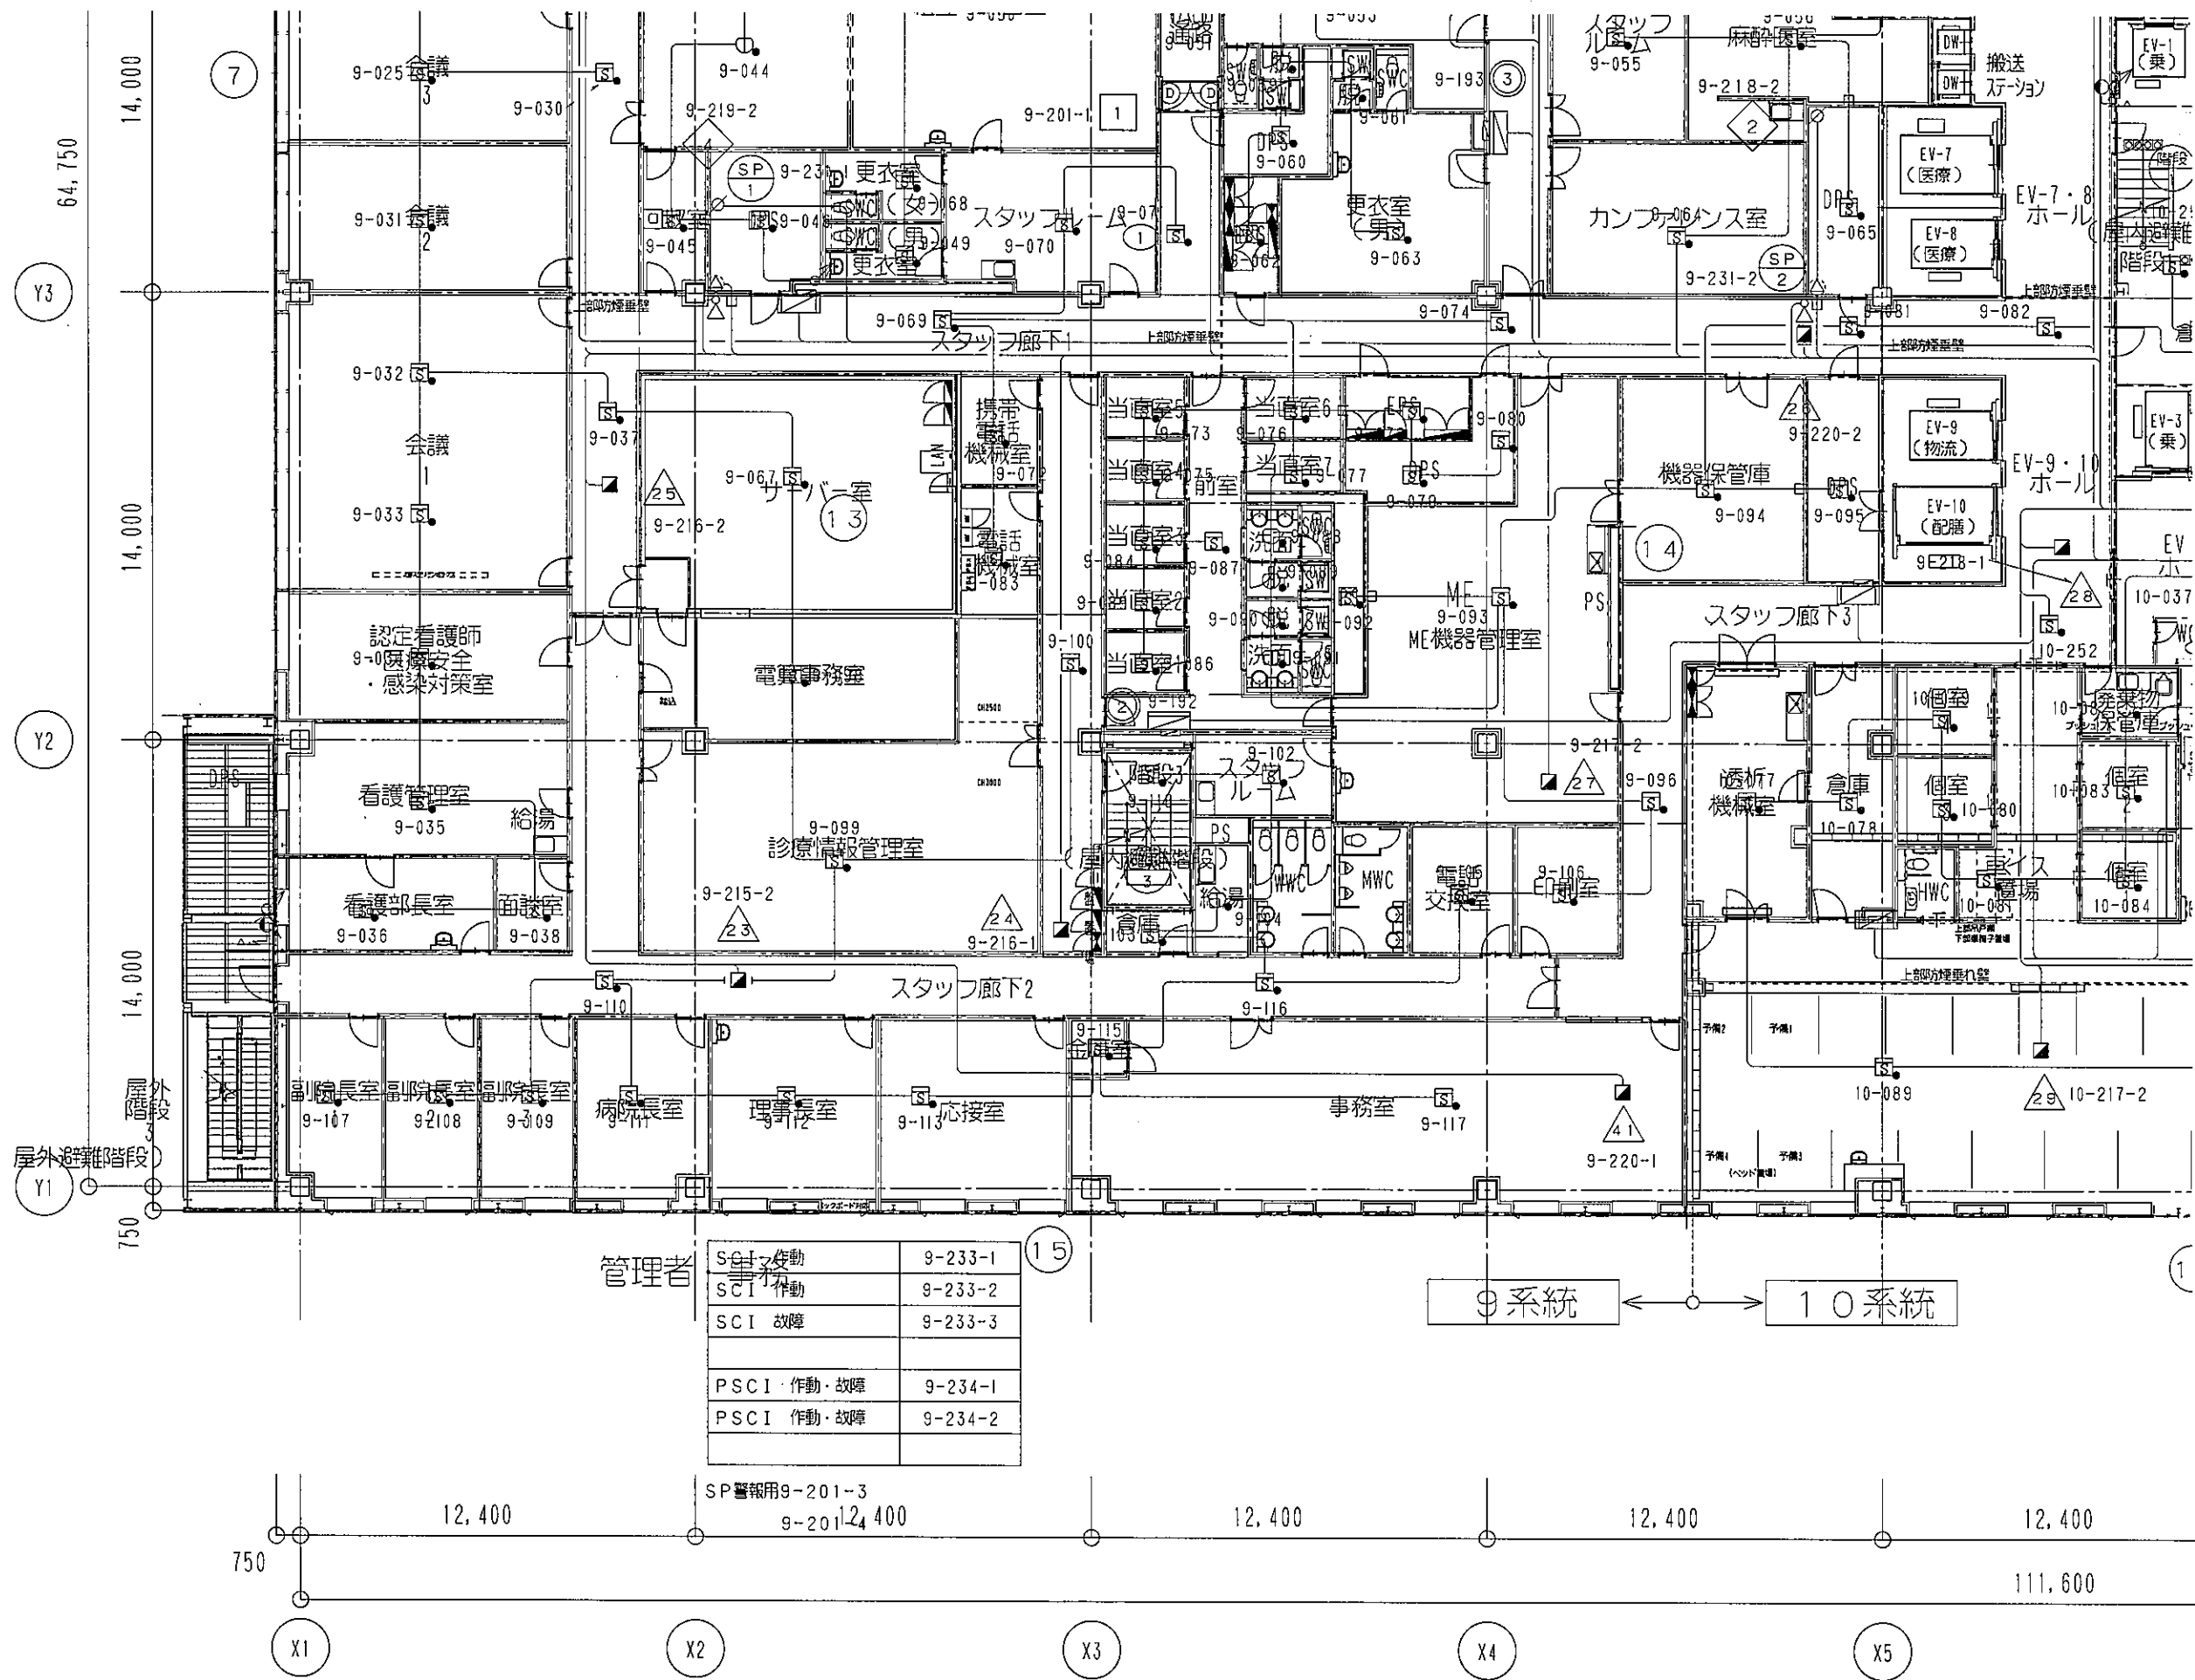



記号	名称	仕様	備考
(1)	警報機	端子付	
(2)	警報機	端子付	
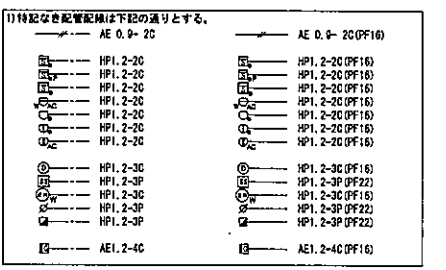


管理者

SCI 作動	9-233-1
SCI 故障	9-233-3
PSCI 作動・故障	9-234-1
PSCI 作動・故障	9-234-2

SP警報用9-201-3
9-201-4

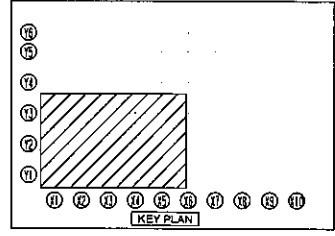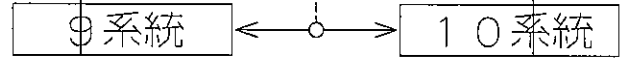

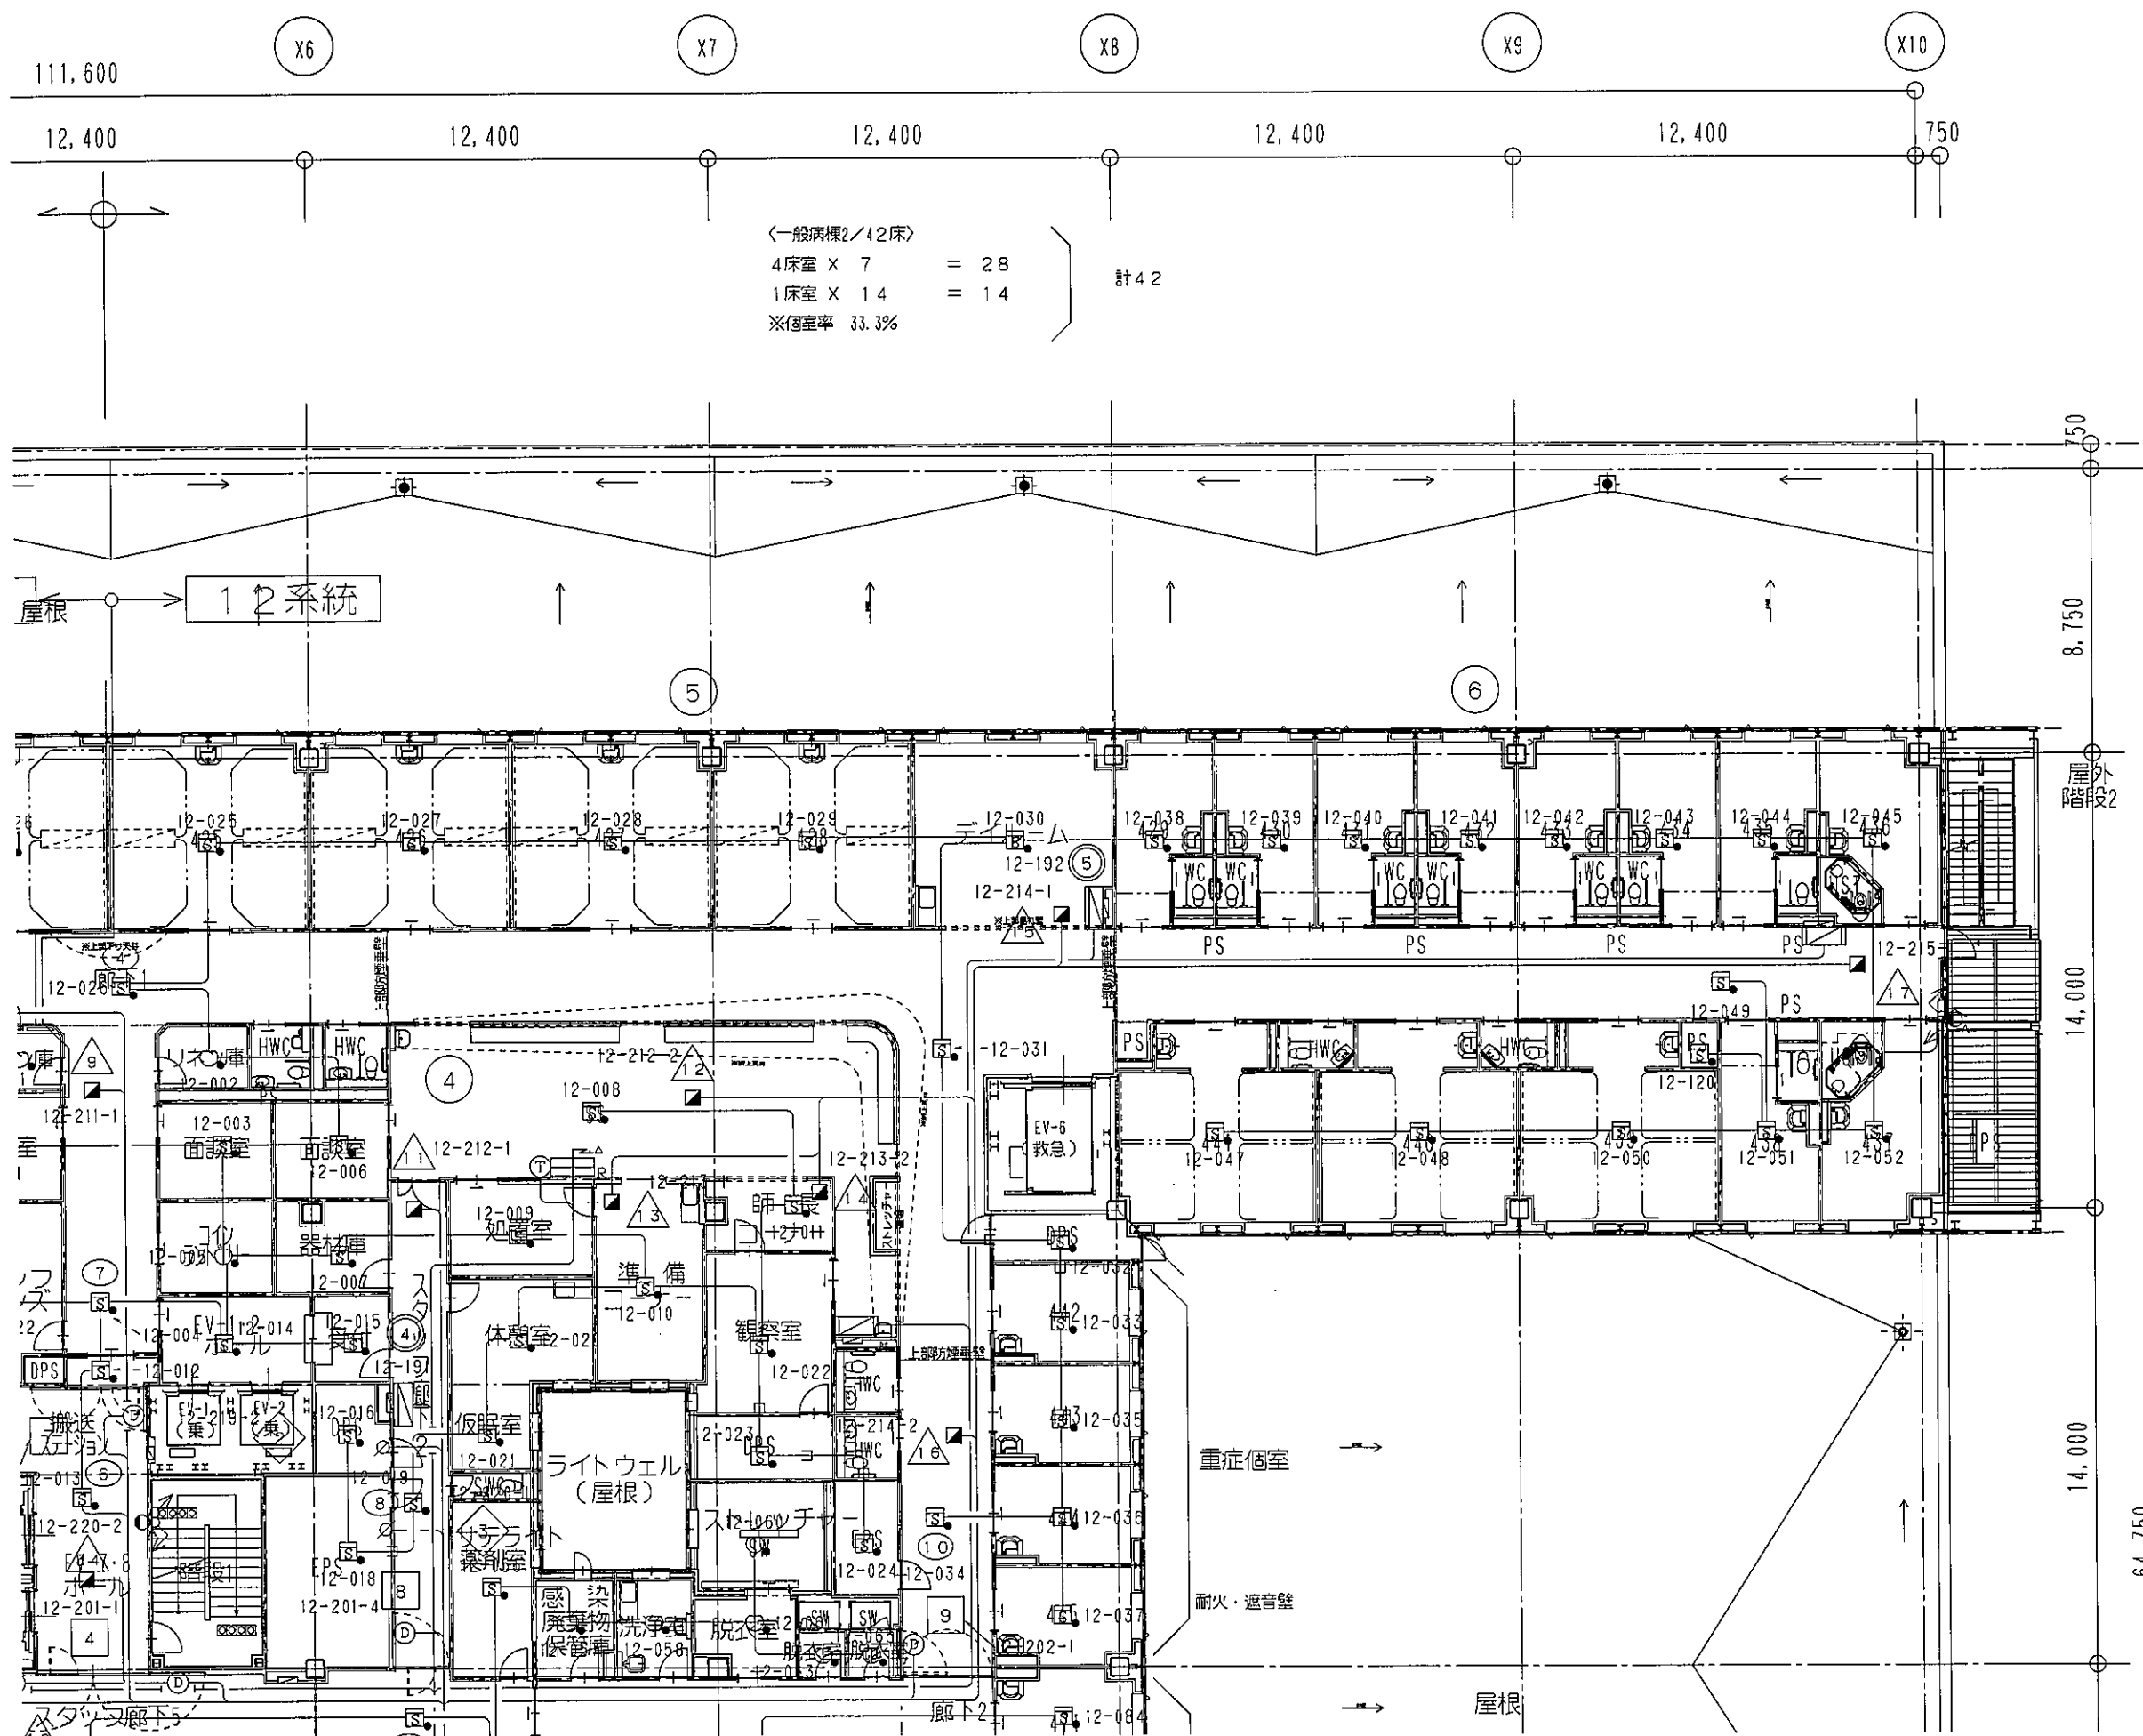



<一般病棟2/42床>
 4床室 X 7 = 28
 1床室 X 14 = 14
 計42
 ※個室率 33.3%

記号	名称	特記事項
①	緊急照明	非常時点灯

1) 特記なき配管記号は下記の通りとする。


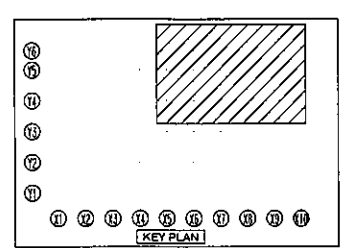

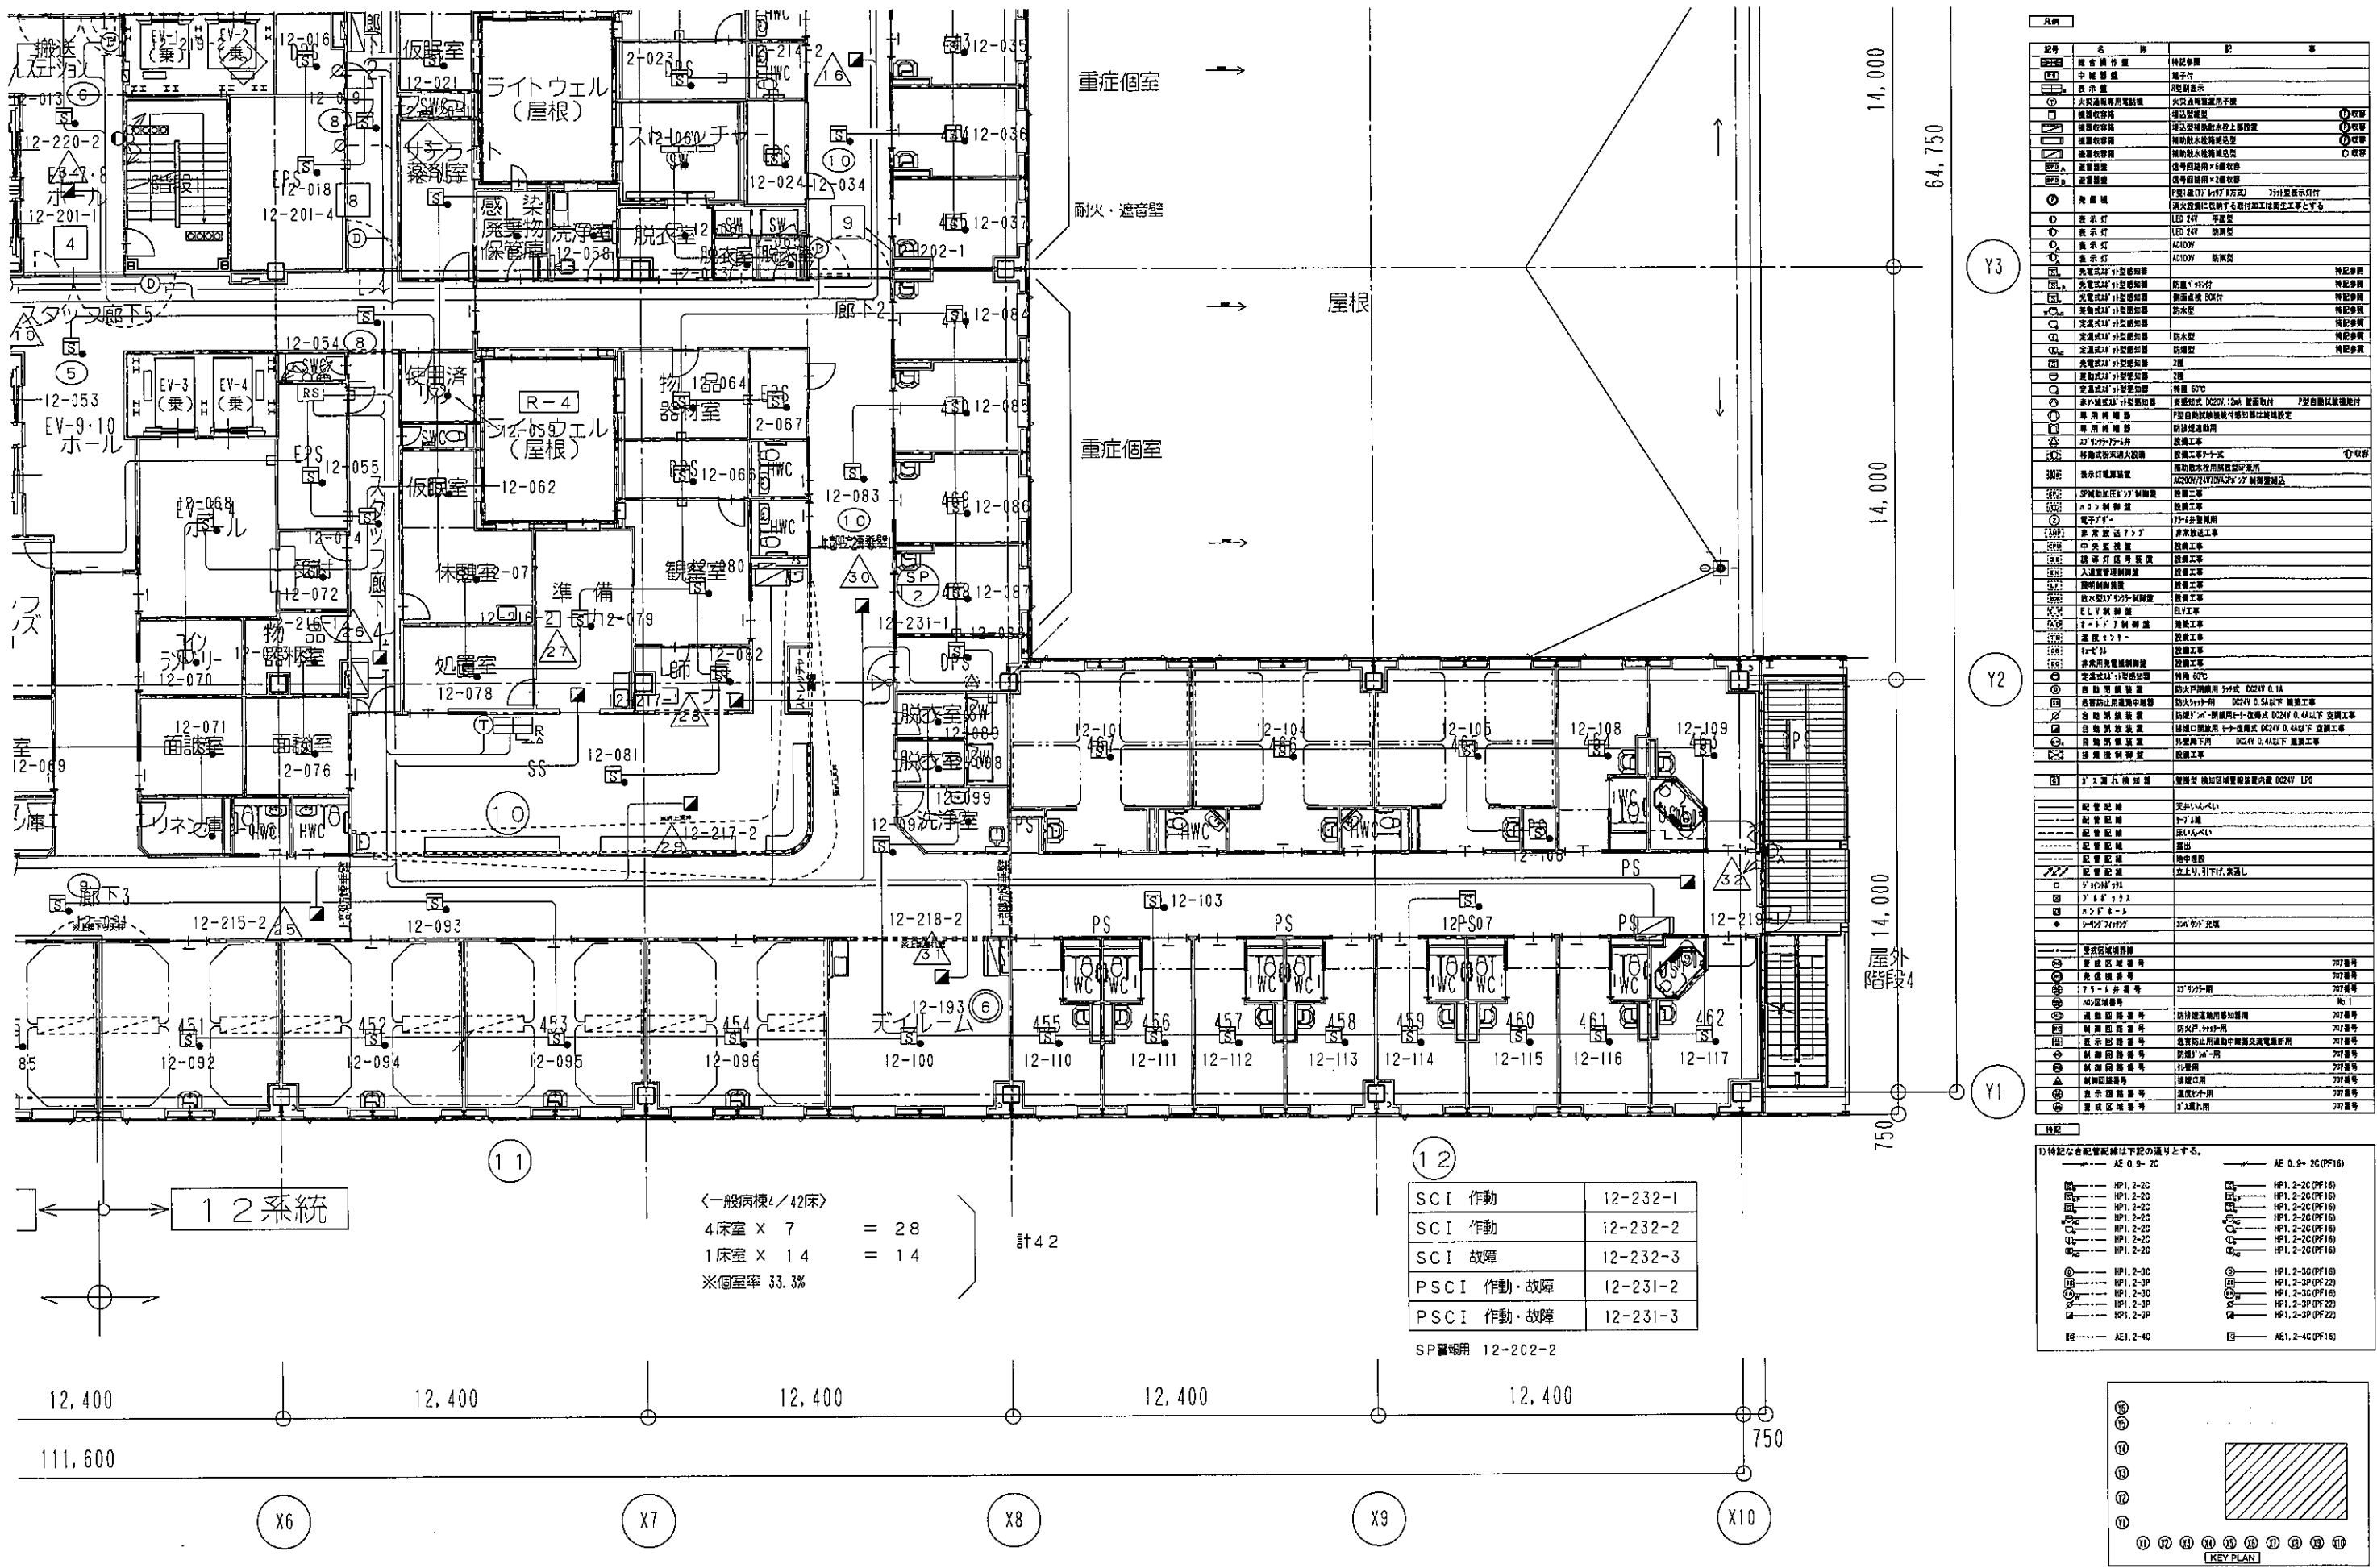

記号	名称	仕様	特記事項
○	中継装置	端子付	
○	汎用装置	R型指示	
○	火災通報専用電話機	火災通報専用用子機	
SCI 作動	12-232-1
SCI 作動	12-232-2
SCI 故障	12-232-3
PSCI 作動・故障	12-231-2
PSCI 作動・故障	12-231-3

SP蓄電用 12-202-2

12系統
 <一般病棟4/42床>
 4床室 X 7 = 28
 1床室 X 14 = 14
 計42
 ※個室率 33.3%

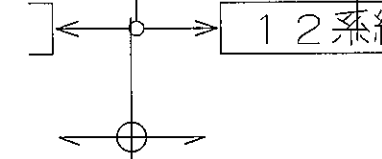

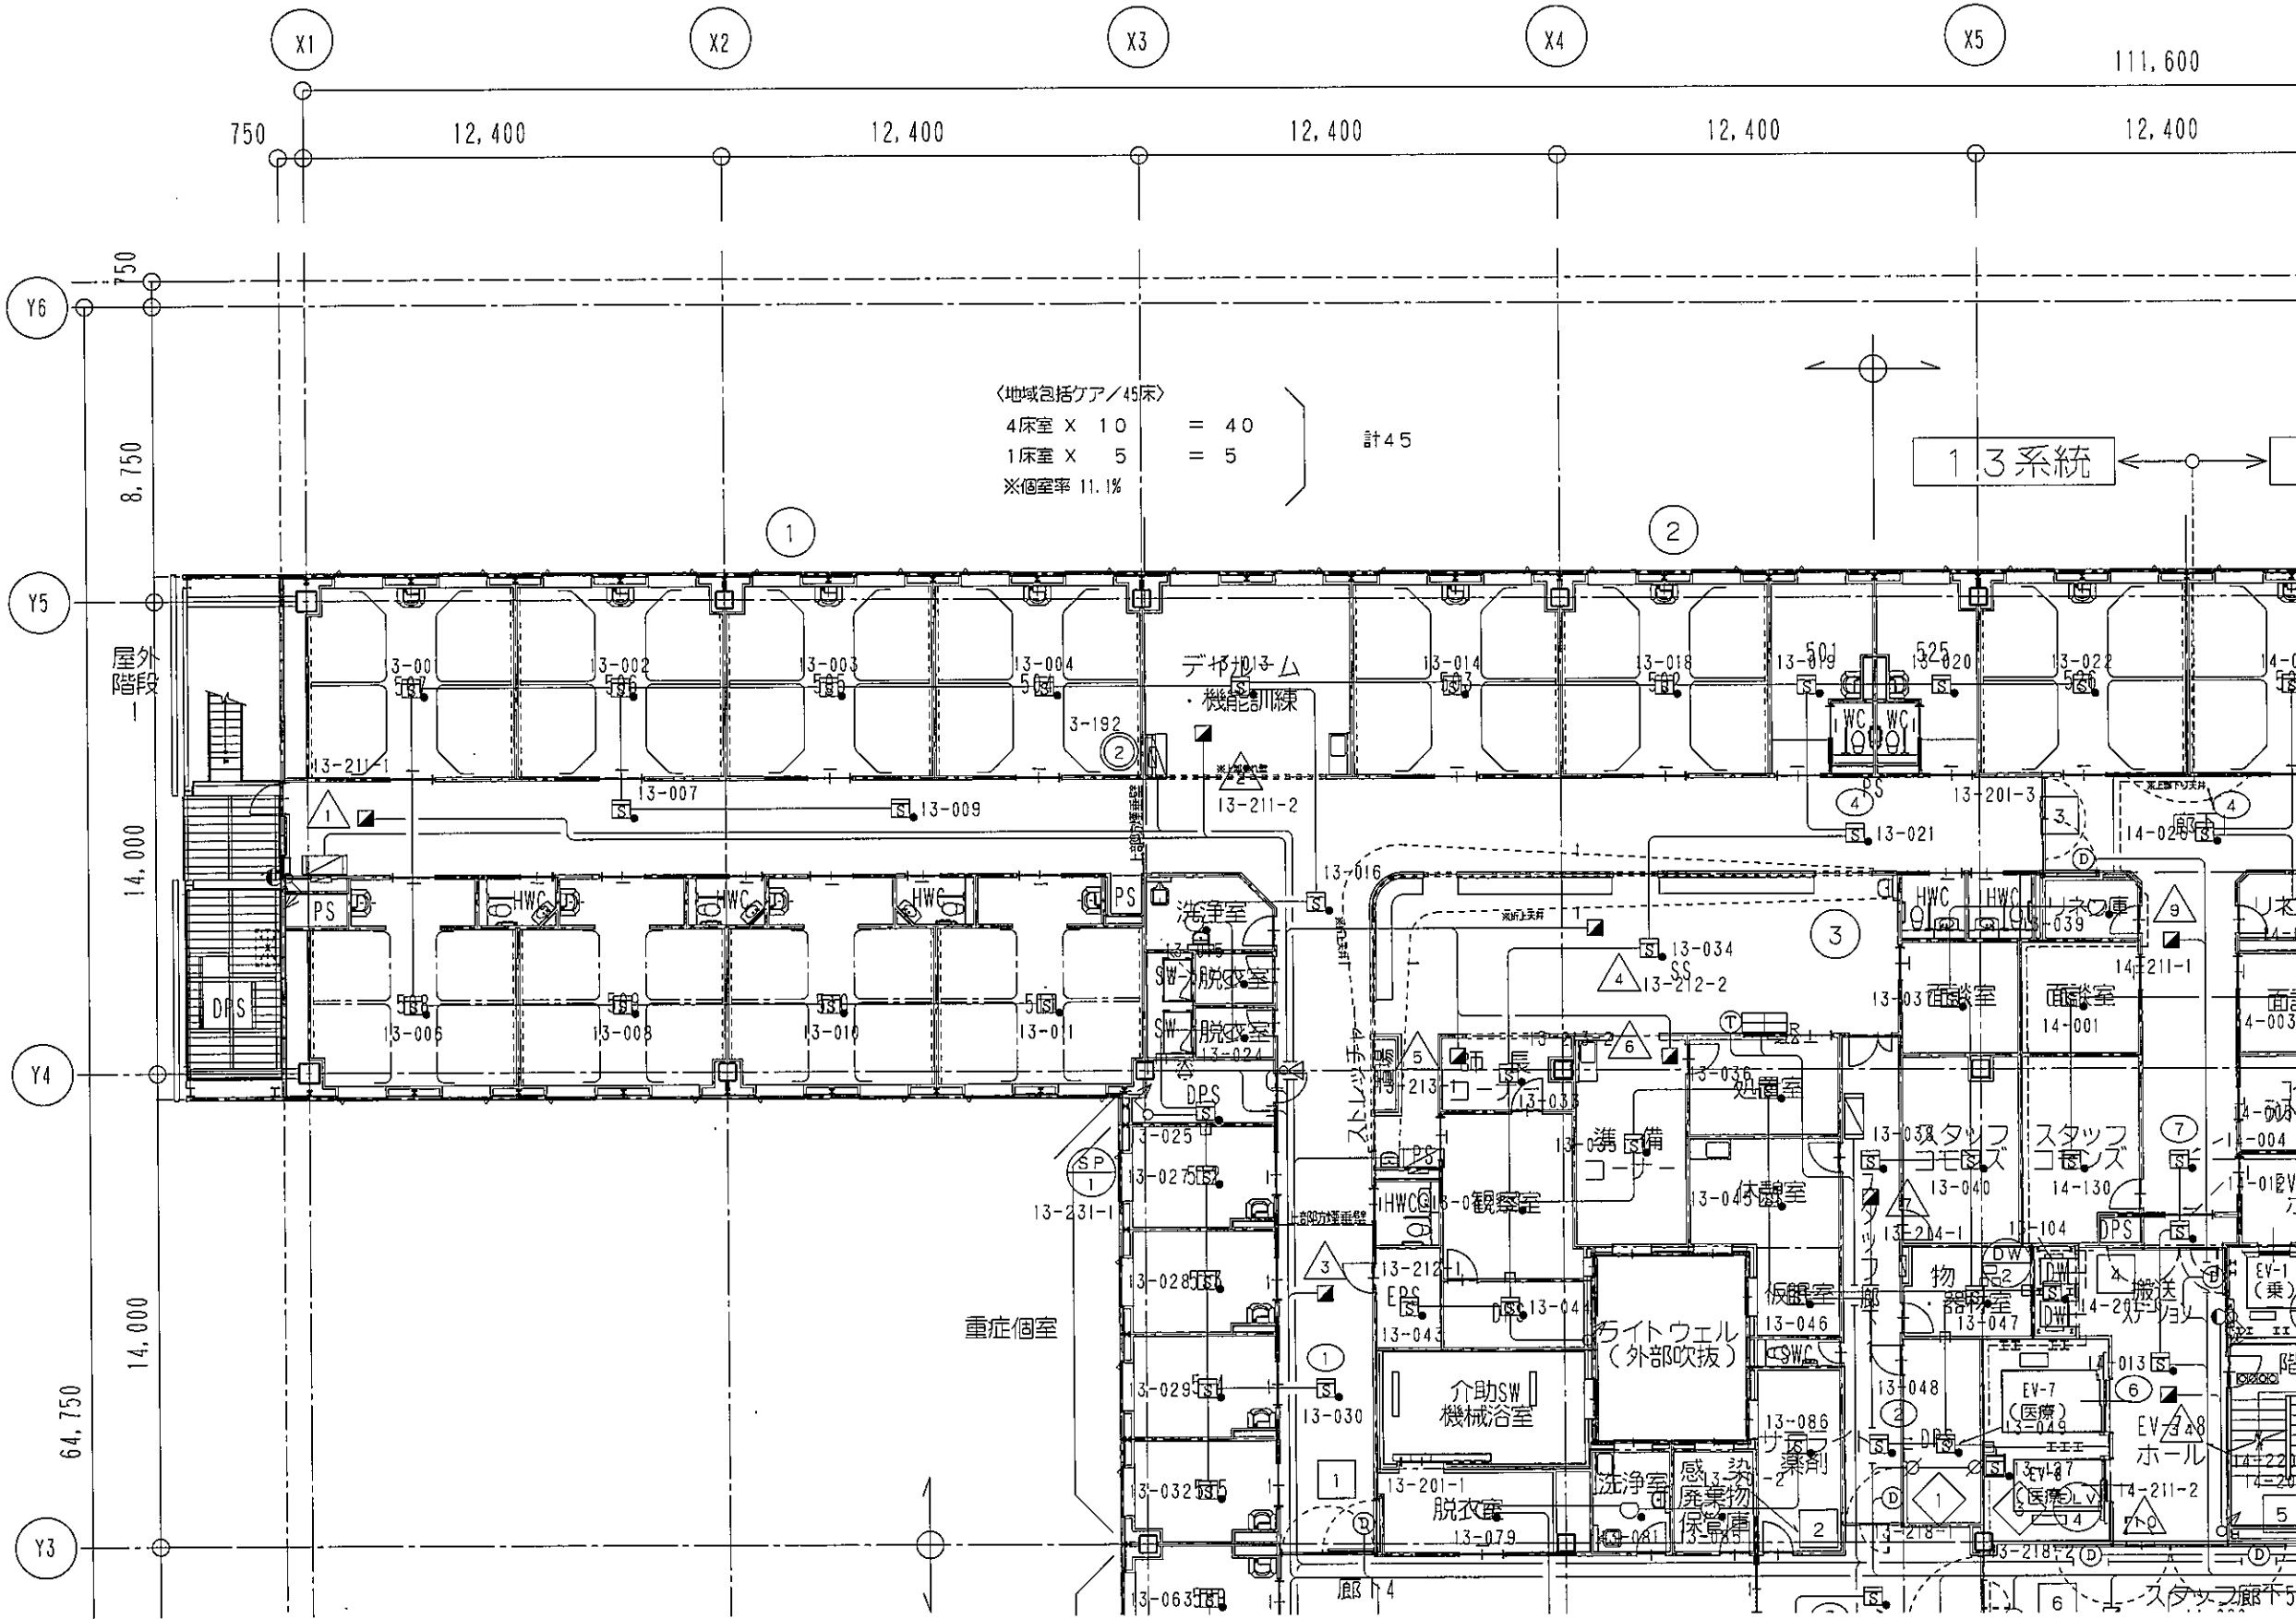



〈地域包括ケア/45床〉
 4床室 X 10 = 40
 1床室 X 5 = 5
 ※個室率 11.1%
 計45

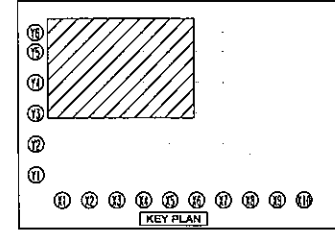

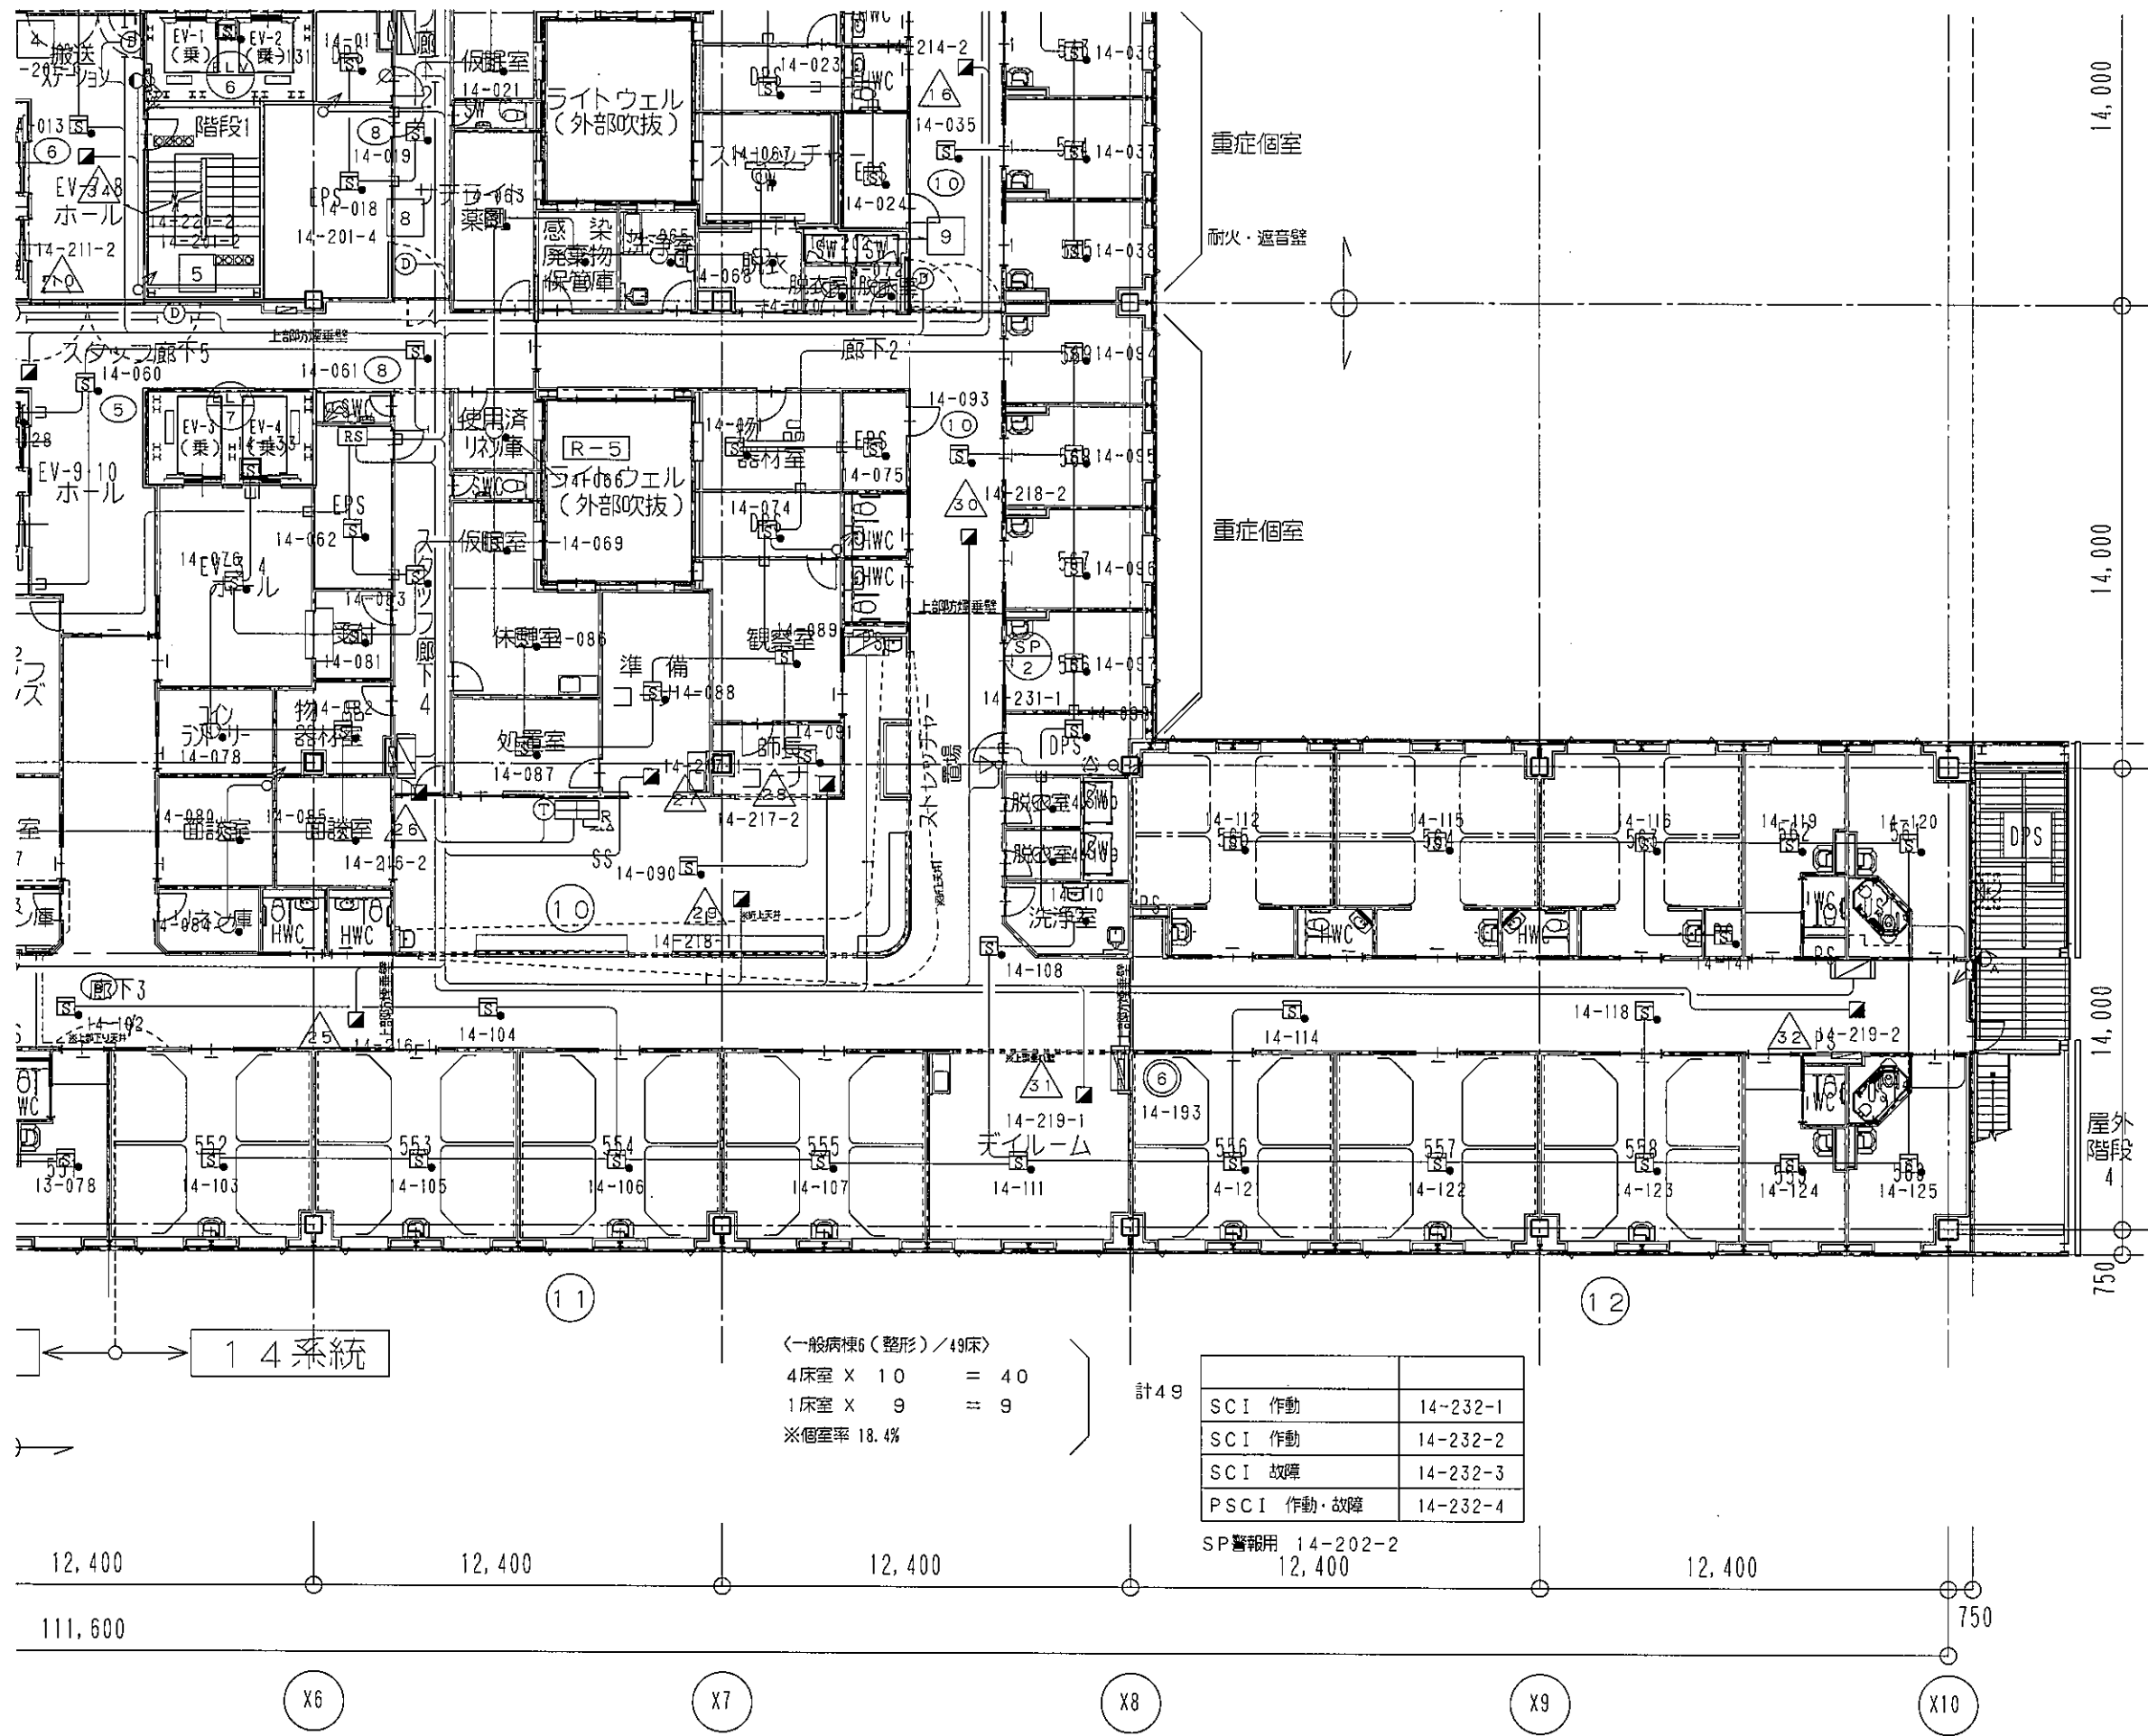

記号	名称	仕様	備考
①	総合作業者	特記参照	
②	中継器	特記参照	
③	表示機	特記参照	
④	火災通報専用電話機	火災通報専用用子機	
⑤	警報機	特記参照	


一般病棟6 (整形) / 49床
 4床室 X 10 = 40
 1床室 X 9 = 9
 ※個室率 18.4%


SCI 作動	14-232-1
SCI 作動	14-232-2
SCI 故障	14-232-3
PSCI 作動・故障	14-232-4

SP警報用 14-202-2
12,400



1) 特記なき配管記号は下記の通りとする。



①	AE 0.9-20	⑩	HP1.2-20 (PF16)
②	HP1.2-20	⑪	HP1.2-20 (PF16)
③	HP1.2-20	⑫	HP1.2-20 (PF16)
④	HP1.2-20	⑬	HP1.2-20 (PF16)
⑤	HP1.2-20	⑭	HP1.2-20 (PF16)
⑥	HP1.2-20	⑮	HP1.2-20 (PF16)
⑦	HP1.2-20	⑯	HP1.2-20 (PF16)
⑧	HP1.2-20	⑰	HP1.2-20 (PF16)
⑨	HP1.2-20	⑱	HP1.2-20 (PF16)
⑲	HP1.2-30	⑳	HP1.2-30 (PF16)
㉑	HP1.2-30	㉒	HP1.2-30 (PF22)
㉓	HP1.2-30	㉔	HP1.2-30 (PF16)
㉕	HP1.2-30	㉖	HP1.2-30 (PF22)
㉗	HP1.2-30	㉘	HP1.2-30 (PF16)
㉙	AE1.2-40	㉚	AE1.2-40 (PF16)

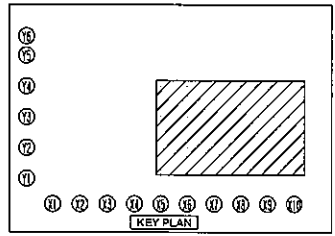

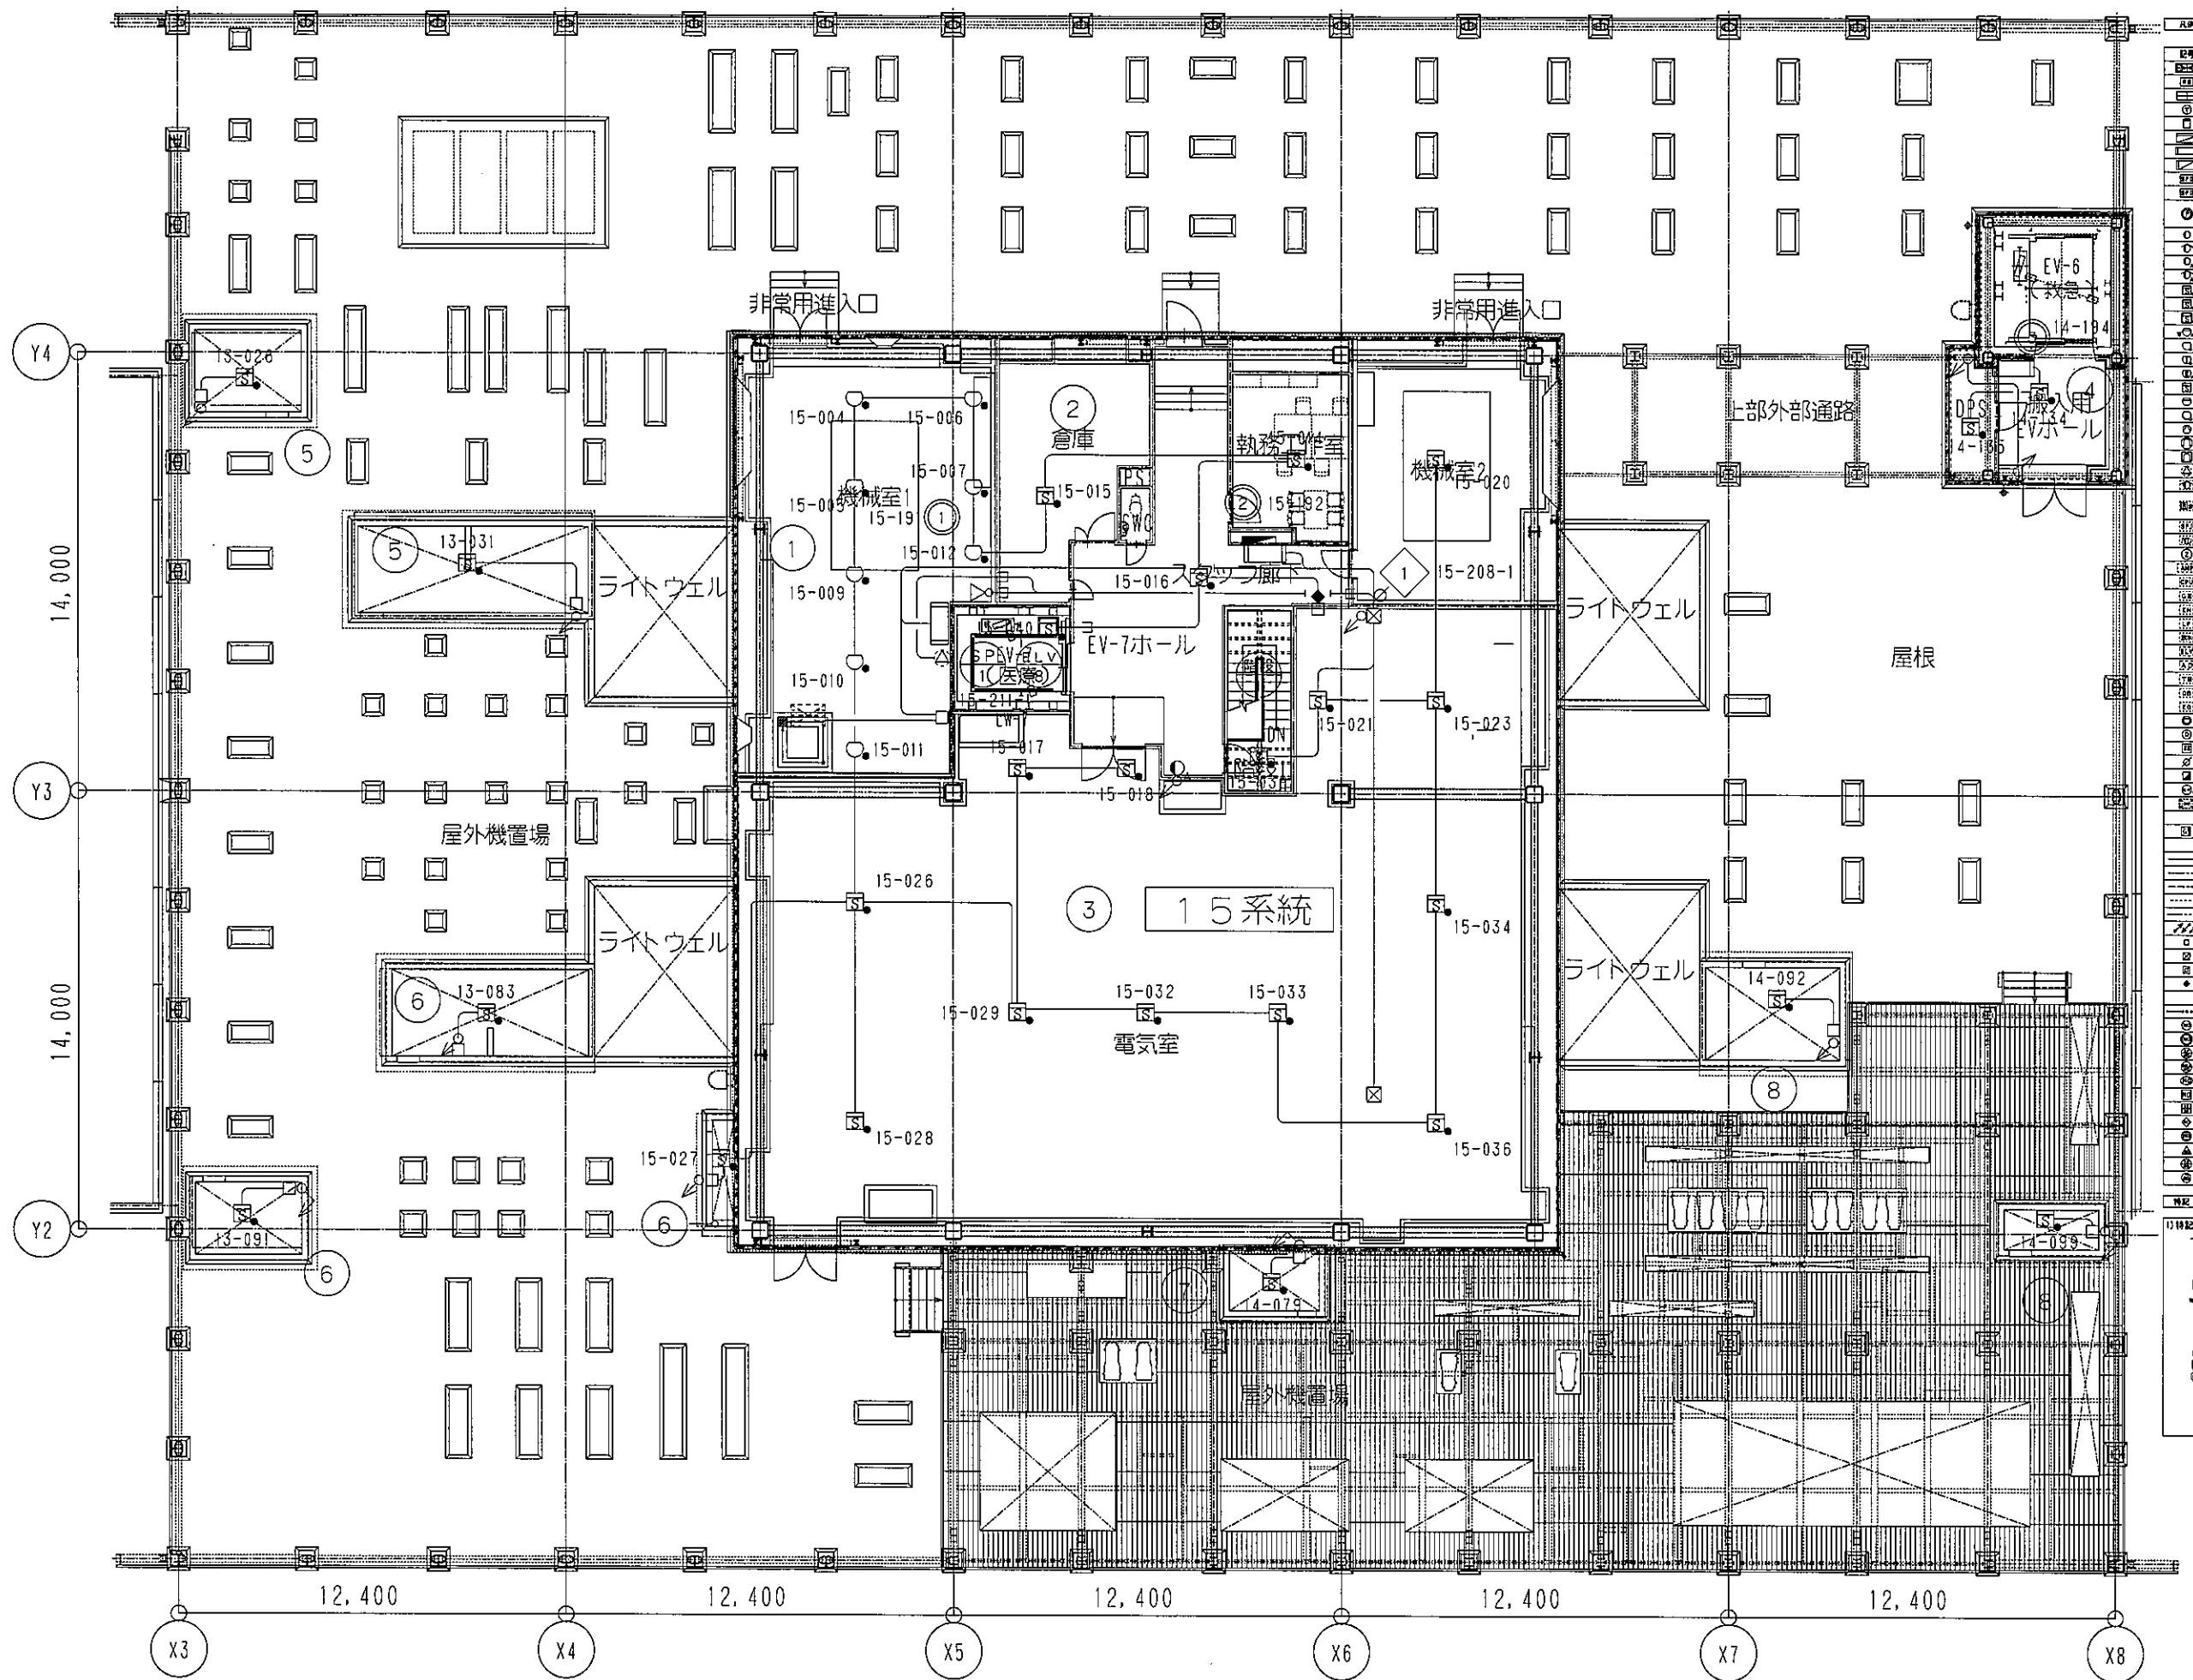


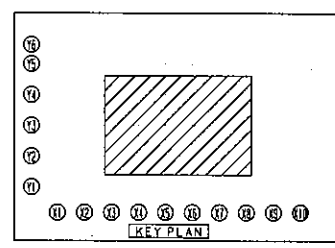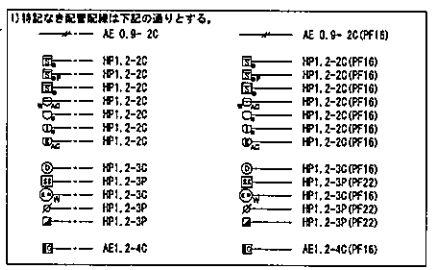

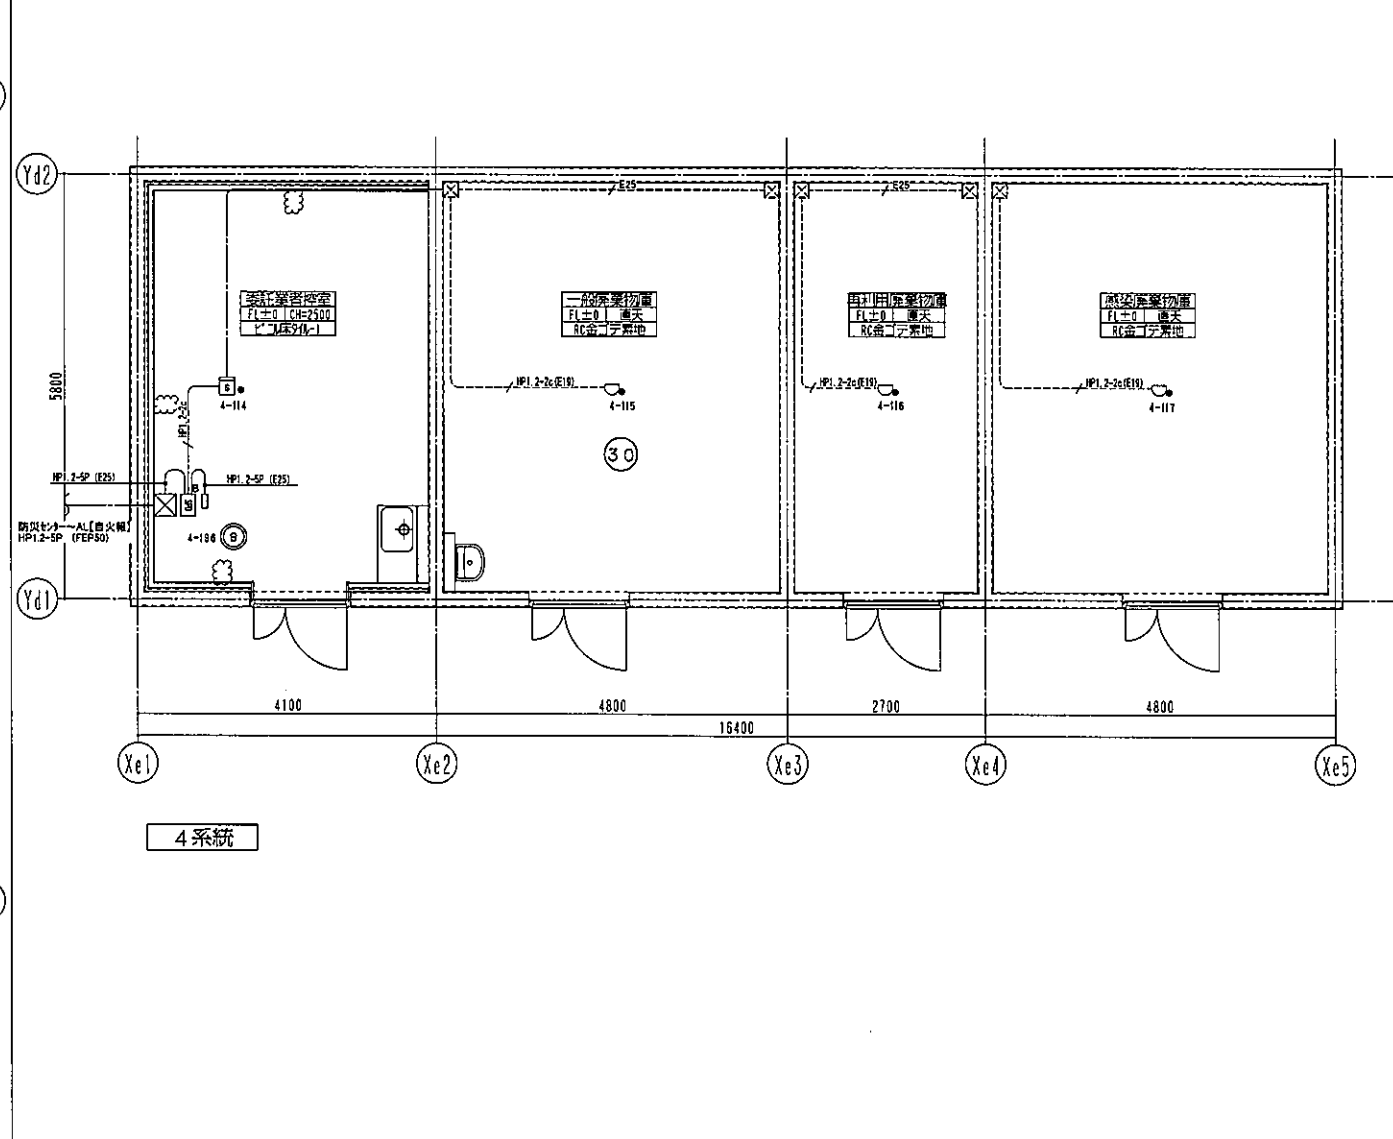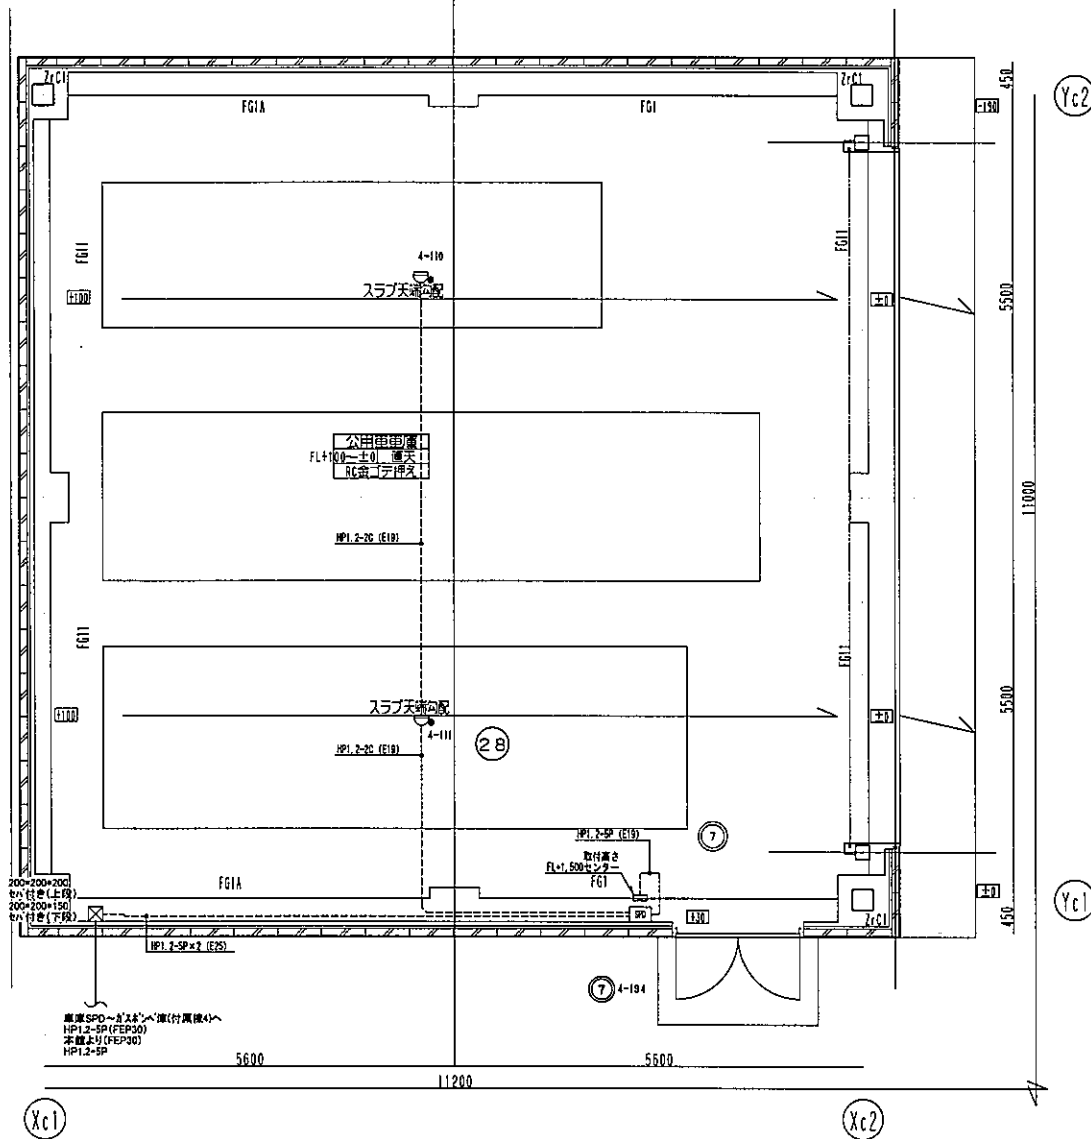

付属棟2(マニホール室・オイルポンプ室)付属棟4(ガスボンベ庫)詳細図

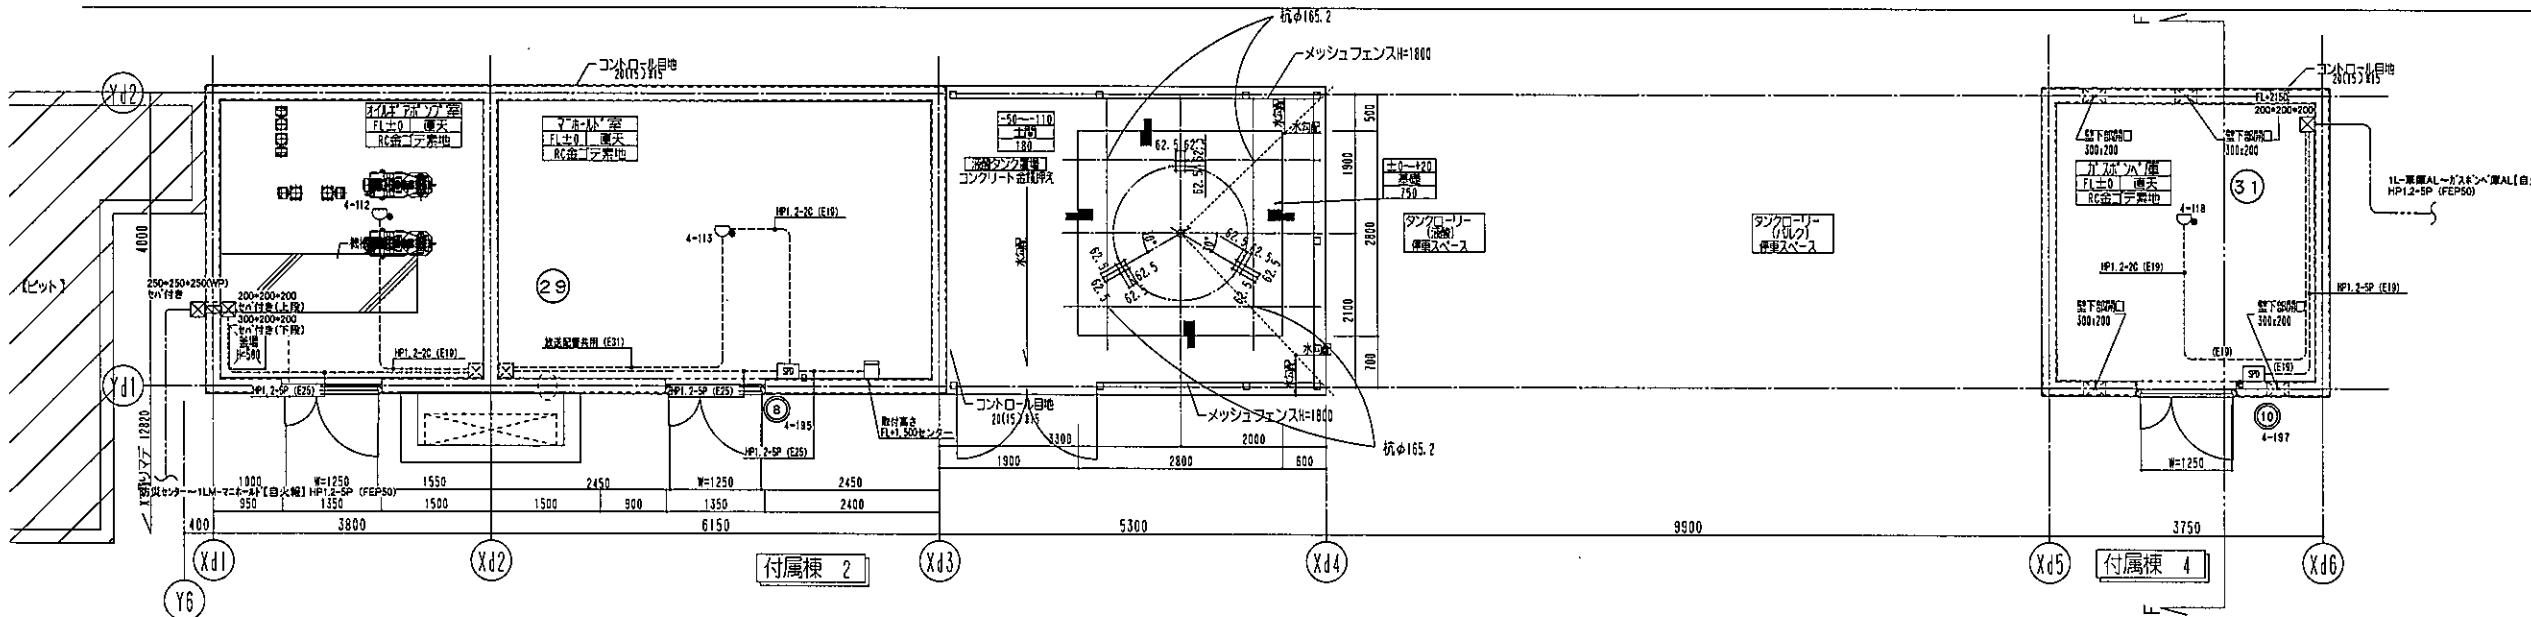

凡例	記号	名称	備考
[E]	表示機	仕様記参照	
[M]	中央監視盤	仕様記参照	
[C]	中央制御盤	(設備工事)	
[L]	スリット制御盤	(設備工事)	
[H]	誘導灯信号機	(設備工事)	
[T]	自動温度制御装置	(設備工事)	
[I]	入退室管理制御盤	(設備工事)	
[F]	火災通報専用電話機	壁掛型	
[S]	機器収容箱	補助数水栓内蔵	
[D]	移動式粉末消火機	ソーラー式	
[E1]	光電式ｽｽﾞﾝ型感知器	2種,自動試験,自動感度補正機能付	
[E2]	光電式ｽｽﾞﾝ型感知器	2種,3種,自動試験,自動感度補正機能付	
[E3]	光電式ｽｽﾞﾝ型感知器	2種,3種,自動試験,自動感度補正機能付	
[E4]	光電式ｽｽﾞﾝ型感知器	2種,自動試験,自動感度補正機能付,防炎バゾット付	
[E5]	光電式ｽｽﾞﾝ型感知器	1種,自動試験,自動感度補正機能付,防炎バゾット付	
[E6]	光電式ｽｽﾞﾝ型感知器	2種,自動試験,自動感度補正機能付,温度感度補正機能付	
[E7]	熱式ｽｽﾞﾝ型感知器	特種,40~65℃,自動試験機能付	
[E8]	熱式ｽｽﾞﾝ型感知器	特種,防氷型,40~65℃,自動試験機能付	
[E9]	定温式ｽｽﾞﾝ型感知器	1種,65℃,低温感度調整バゾット付,自動感度補正機能付	
[E10]	超音波ｽｽﾞﾝ型感知器	1種,圧縮機用,30℃,自動試験機能付	
[E11]	超音波ｽｽﾞﾝ型感知器	1種,圧縮機用,30℃,自動試験機能付,防炎バゾット付	
[E12]	超音波ｽｽﾞﾝ型感知器	2種,防炎バゾット付	
[E13]	超音波ｽｽﾞﾝ型感知器	2種,防炎バゾット付	
1. 特記なき配管記号は下記による。

記号	配管記号	保理管
(〇)	HP1.2-2C(PF16)	
(△)	AED. 0-2C(PF16)	
(□)	HP1.2-3C(PF16)	
(◇)	HP1.2-3P(PF22)	
(○)	HP1.2-3P(PF22)	
(⊙)	HP1.2-5P(PF22)	
(⊖)	HP1.2-3P(PF22)	
(⊕)	HP0. 0-2C(PF16)	
(⊗)	HP0. 0-2C(PF16)	
(⊘)	HP1.2-2C(PF16)	

2. 二重天井内はケーブル工事とし、立上げ・引下げの壁内は適合電線管にて保護すること。
3. 壁中、ケーブル及びボックスの防火処理、防火上主要な間仕切り壁(114系区画)・消防不能区画の貫通処理は、国土交通大臣認定工法とする事。

 株式会社 山下設計 YAMASHITA SEKKEI INC. ARCHITECTS, ENGINEERS & CONSULTANTS	 KUMAGAI KUMAGAI GUMI	実務/備考 設計者 宮本 一平 図面設計 市川 輝也	特記 	竣工図 2020年10月31日 株式会社山下設計	地方独立行政法人くまもと県北病院機構 新病院整備事業	図面内容 自動火災報知設備 付属棟平面図	図面番号 3929
		縮尺 A1:1/50, A3:1/100	区分 電気設備図				